



3 01 - N S1 - CIST KINDER
1 : 25

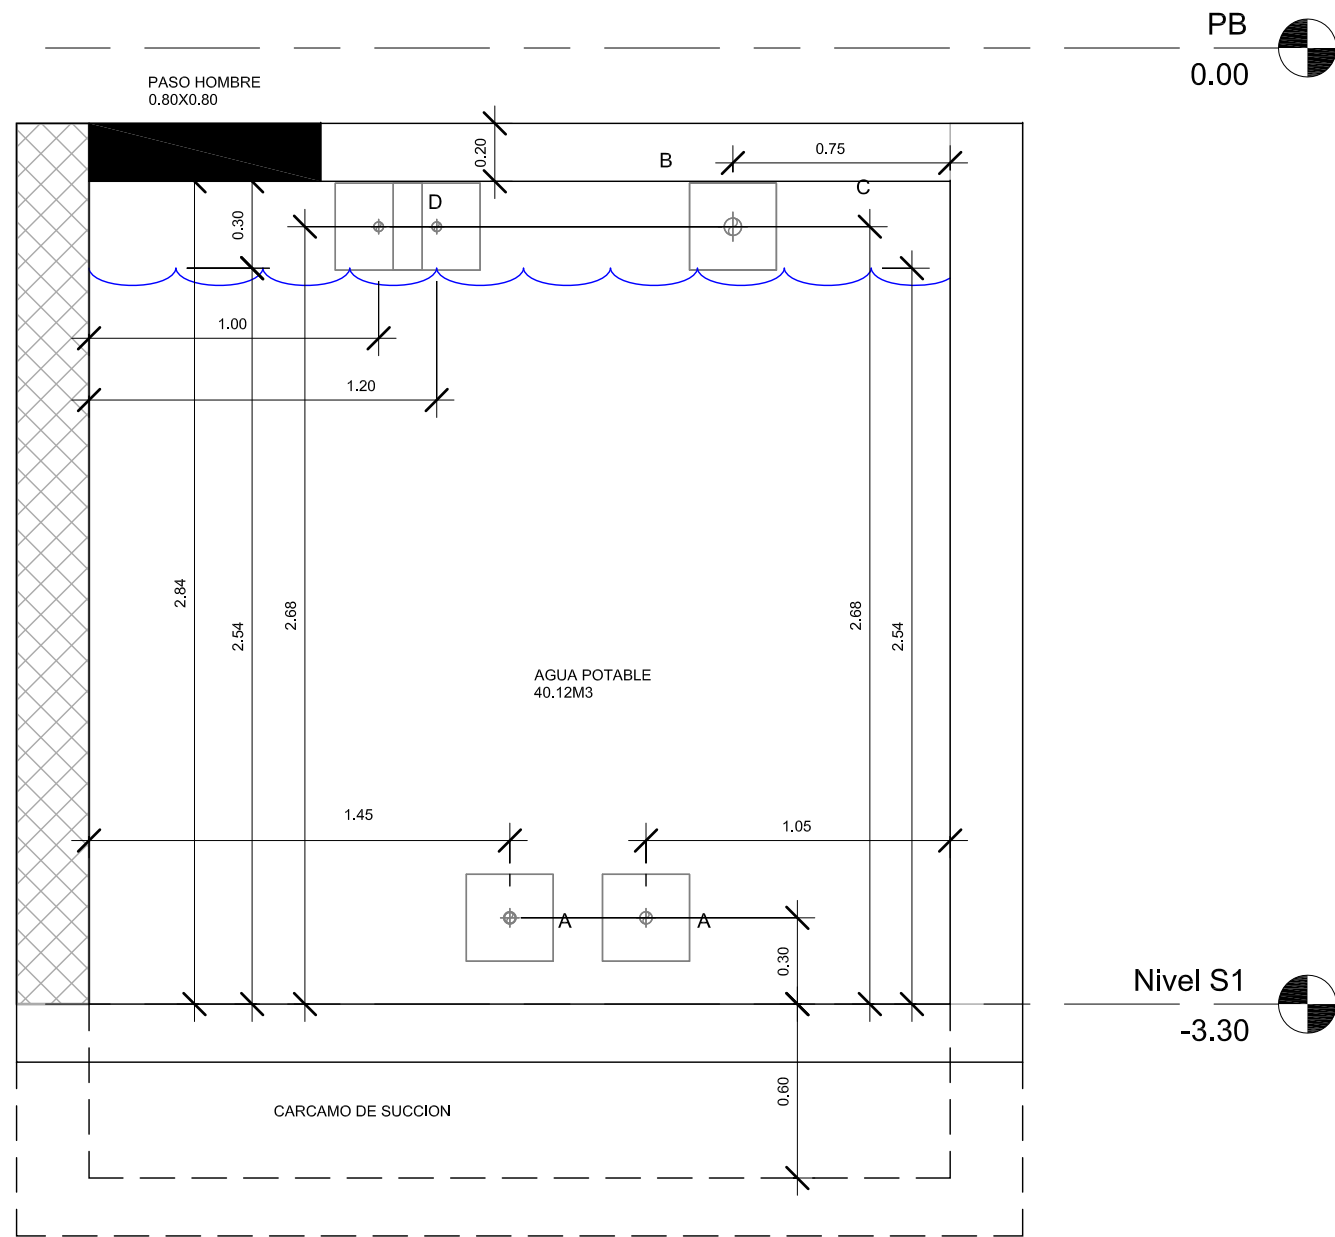


1 CISTERNA FRONTAL KINDER
1 : 25

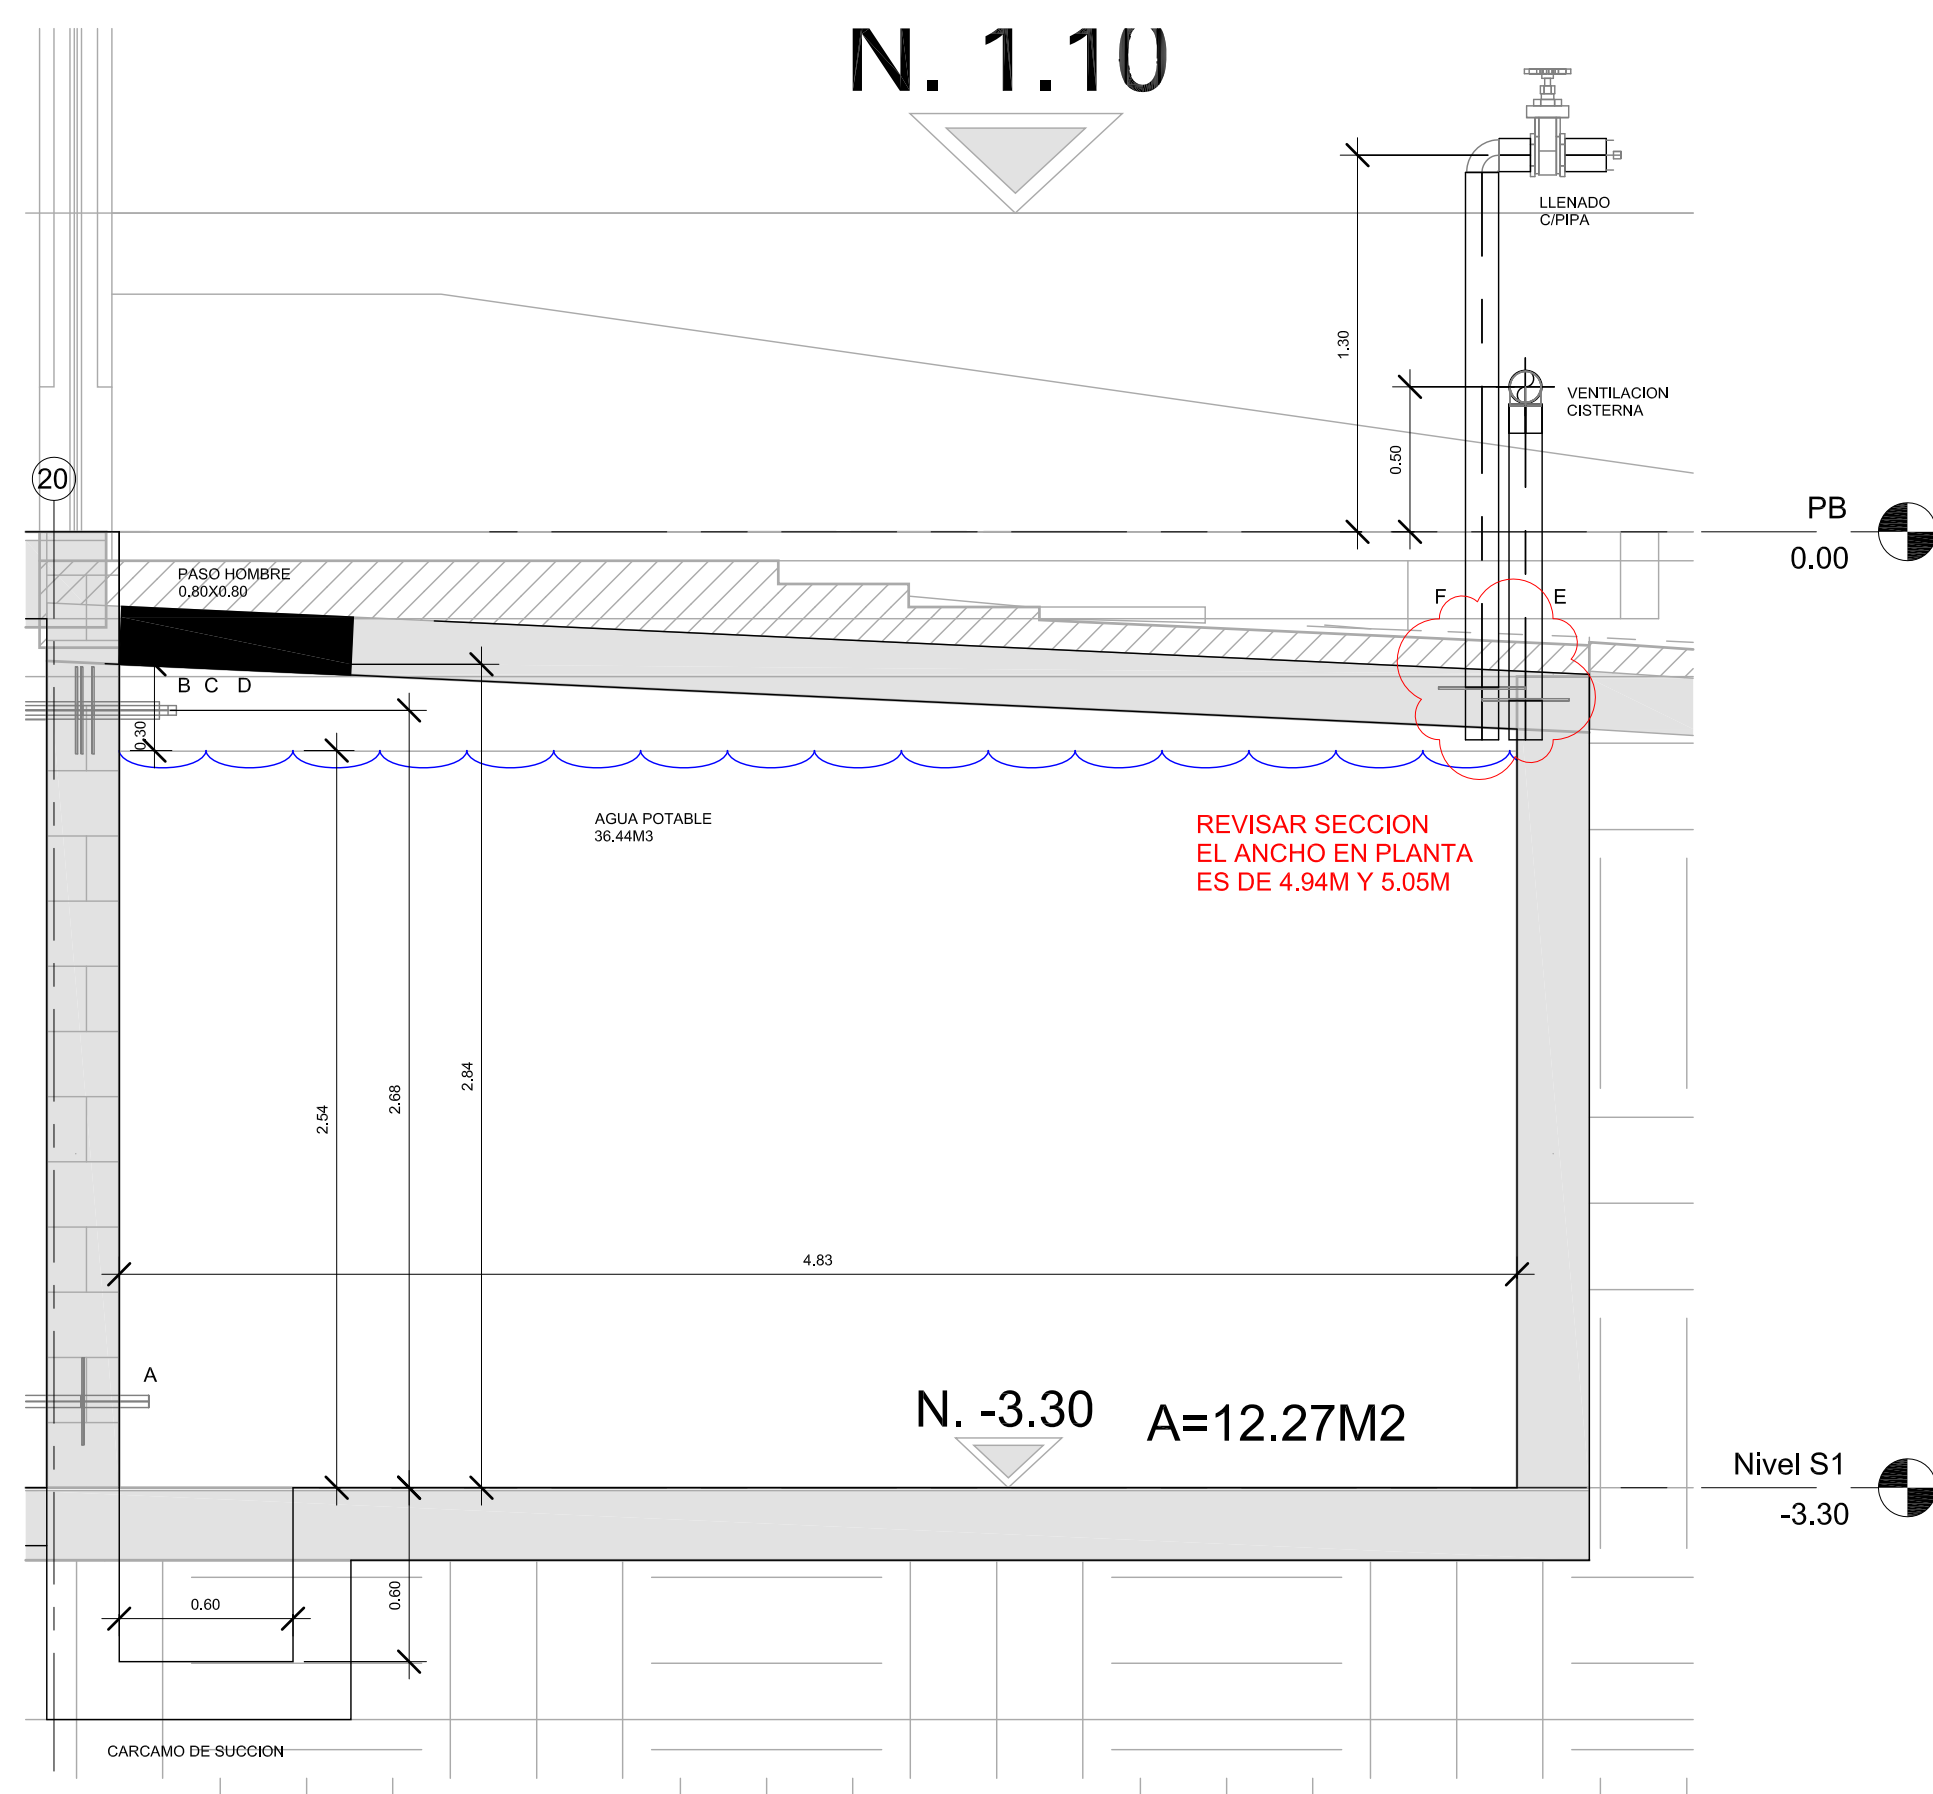

2 CISTERNA LATERAL KINDER
1 : 25

RELACION DE PASOS EN CISTERNA DEPTOS					
CANT	PASO	USO	MATERIAL	DIAMETRO	PLACA 1/4"
2	A	HIDRONEUMATICO 50MM	FIERRO NEGRO, C. 40 CROSCA	32MM	30X30 CM
1	B	RETORNO CISTERNA HIRO	FIERRO NEGRO, C. 40 CROSCA	50MM	30X30 CM
1	C	ELECTRO NIVELES HIRO	FIERRO NEGRO, C. 40 CROSCA	25MM	30X30 CM
1	D	LLENADO DE CISTERNA	FIERRO NEGRO, C. 40 CROSCA	25MM	30X30 CM
1	E	VENTILACION	FIERRO GALV. C. 40 CROSCA	100MM	30X30 CM
1	F	LLENADO CON PIPA	FIERRO GALV. C. 40 CROSCA	100MM	30X30 CM

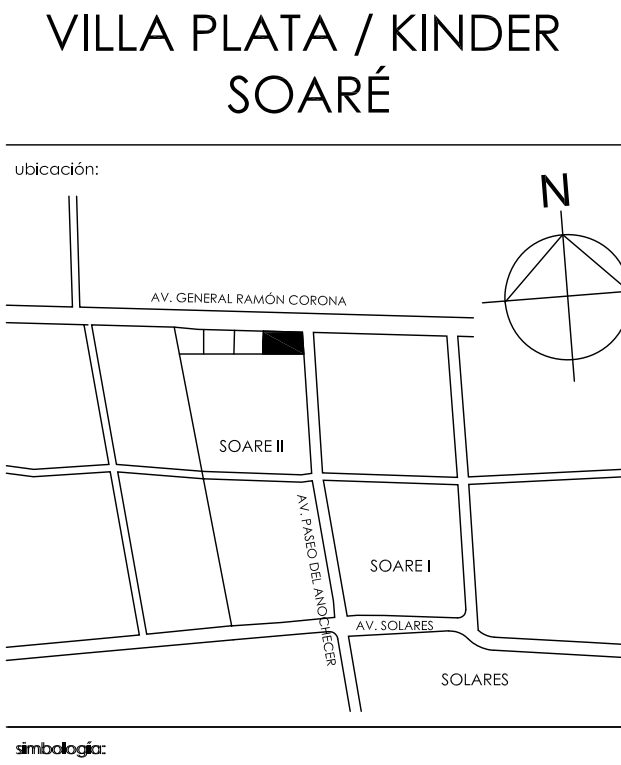

notas:

propietario:
ubicación: AV. RAMÓN CORONA esq. AV. PASEO DEL ANOCHECER / SOARE II ZAPOPAN, JALISCO

perfil y nº de registro:
contenido: INSTALACION HIDRAULICA CISTERNA KINDER

diseño: revisó: autorizó:
escala: 1 : 25 fecha:

laminas: IH-CIS-02

proyecto: ARQ. CAROLINA COSSARO
ARQ. DIEGO STETSKAMP

CSARQUITECTOS
cossaro@csarquitectos.com
diego@csarquitectos.com
www.csarquitectos.com

Instalaciones Planificadas S.A. de C.V.
Calle San Jorge No. 362, Col. Las Américas, Zapopan, Jalisco
Tel. 01 (33) 3670.60.62 Fax. 01 (33) 3670.67.64
email: lmp@instalaciones.com

PROPIETARIO:
VILLA PLATA

UBICACION:
ZAPOPAN, JALISCO

CONTENIDO:
INSTALACION HIDRAULICA CISTERNA KINDER

REVISOR:
ING. J.C.S.A.

REVISOR:
LIC. S.I.A.R.

PROYECTO:
ING. J.M.G.G.

FECHA:
16-MAYO-2019

ESCALA:
1 : 25

REV:
06