


VILLA PLATA / KINDER SOARÉ

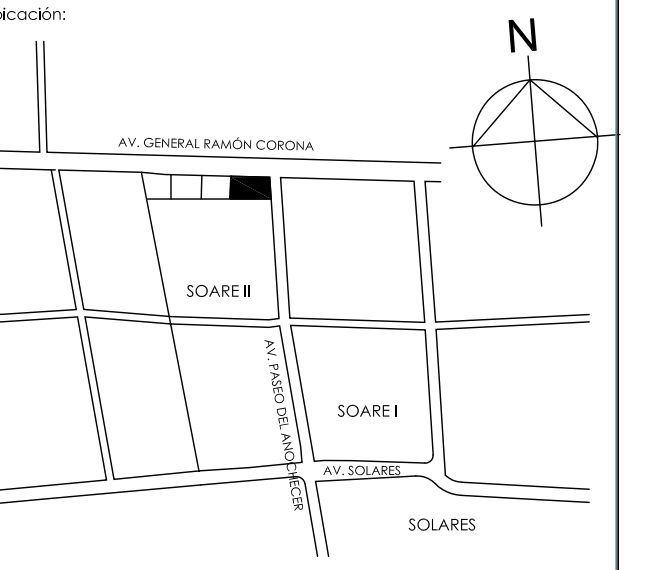

**simbología**

	TUBERIA DE PVC SANITARIO TIPO NORMA PARA LINEA DE AGUAS NEGRAS ENTERRADA Y COLGADA POR LOSA
	TUBERIA DE PVC SANITARIO TIPO NORMA PARA LINEA DE VENTILACION COLGADA POR LOSA
	TUBERIA DE PVC SANITARIO TIPO NORMA PARA LINEA DE VENTILACION POR PISO COLGADA POR LOSA
	TUBERIA DE FIBRO FUMADO FOSA TIP PARA DESVIO DE BAJANTES SANITARIOS, COLGADA POR LOSA
	BAJANTE DE AGUAS NEGRAS
	SUBE COLUMNA DE VENTILACION
	VALVULA COMPUERTA
	VALVULA CHECK
	YEE
	CODO 45°
	REGISTRO SANITARIO
	DIFERENCIA NIVEL DE TAPA ARRASTRE
	TAPON REGISTRO EN PISO
	TAPON REGISTRO POR PLAFON
	COLADERA FOSA NOX INDICADO

NOTA: TUBERIA EN PVC HIDRAULICO CLASE 5 DIAMETROS MAYORES A 50mm  
NOTA: TODOS LOS DIAMETROS SON EN MILIMETROS

notas:

propietario:  
ubicación: AV. RAMÓN CORONA esq. AV. PASEO DEL ANOCHER / SOARÉ II ZAPOPAN, JALISCO


contenido:  
INSTALACION SANITARIA SOTANO

escala: As indicated


proyecto: ARQ. CAROLINA COSSARO ARQ. DIEGO STEISKAMP

CSARQUITECTOS


coossaro@csarquitectos.com  
diego@csarquitectos.com  
www.csarquitectos.com

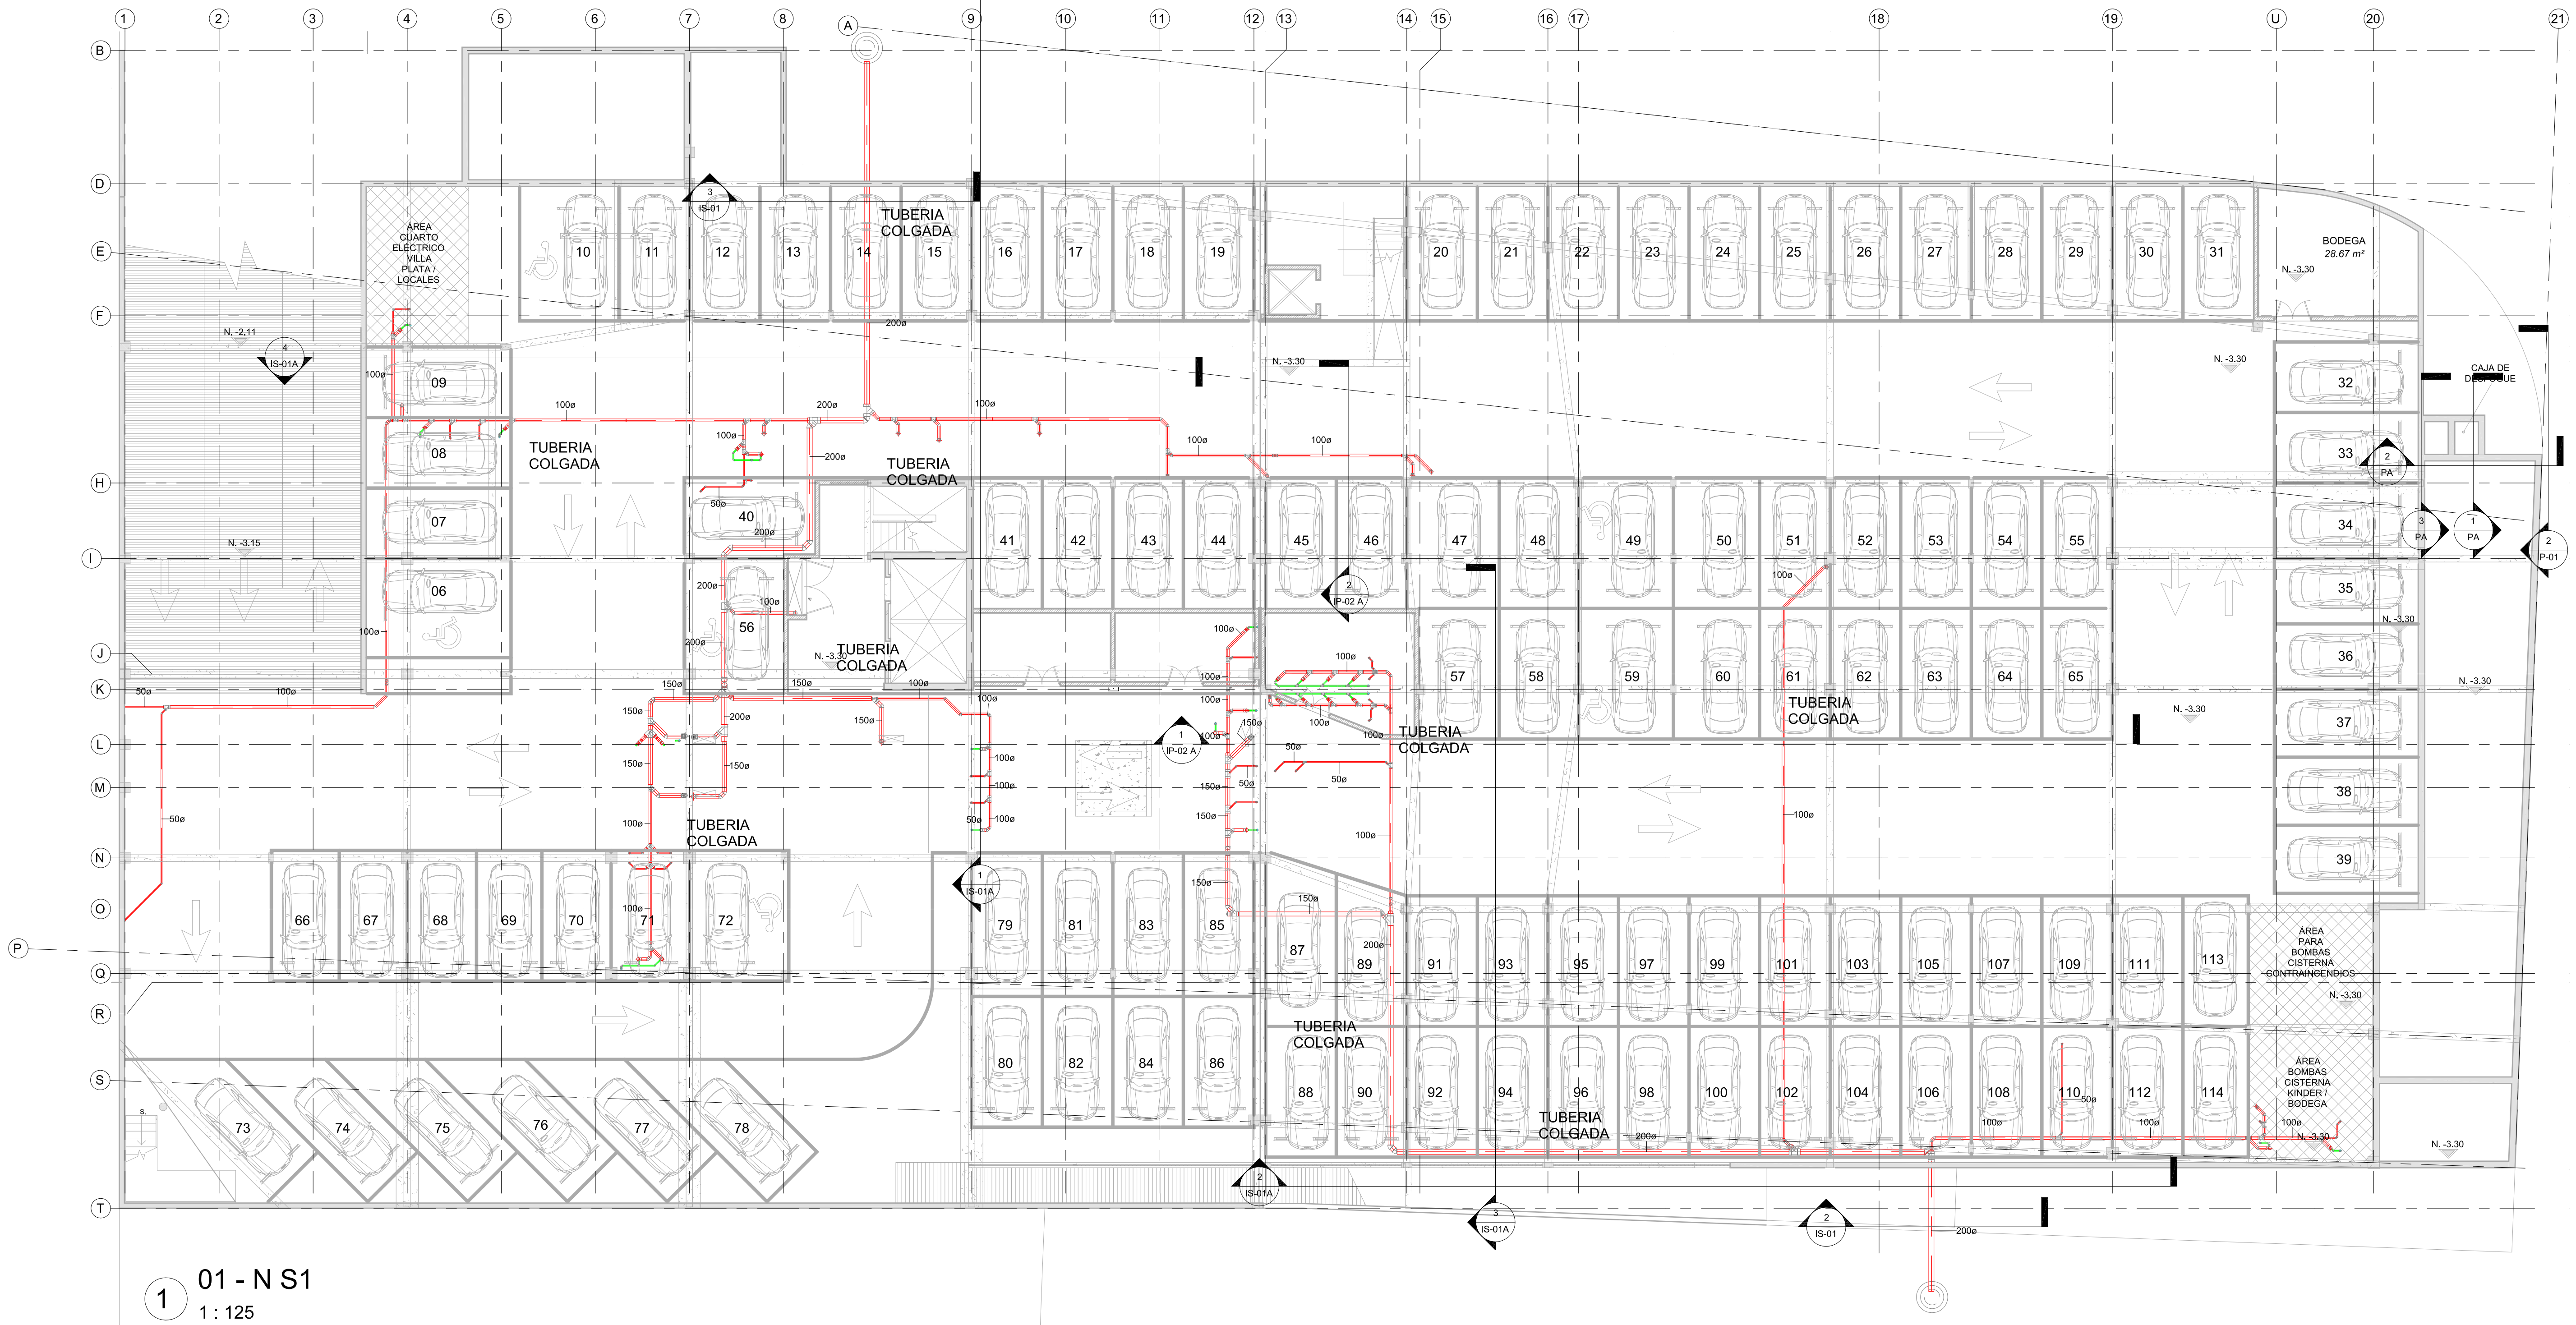

01 - N S1  
1 : 125

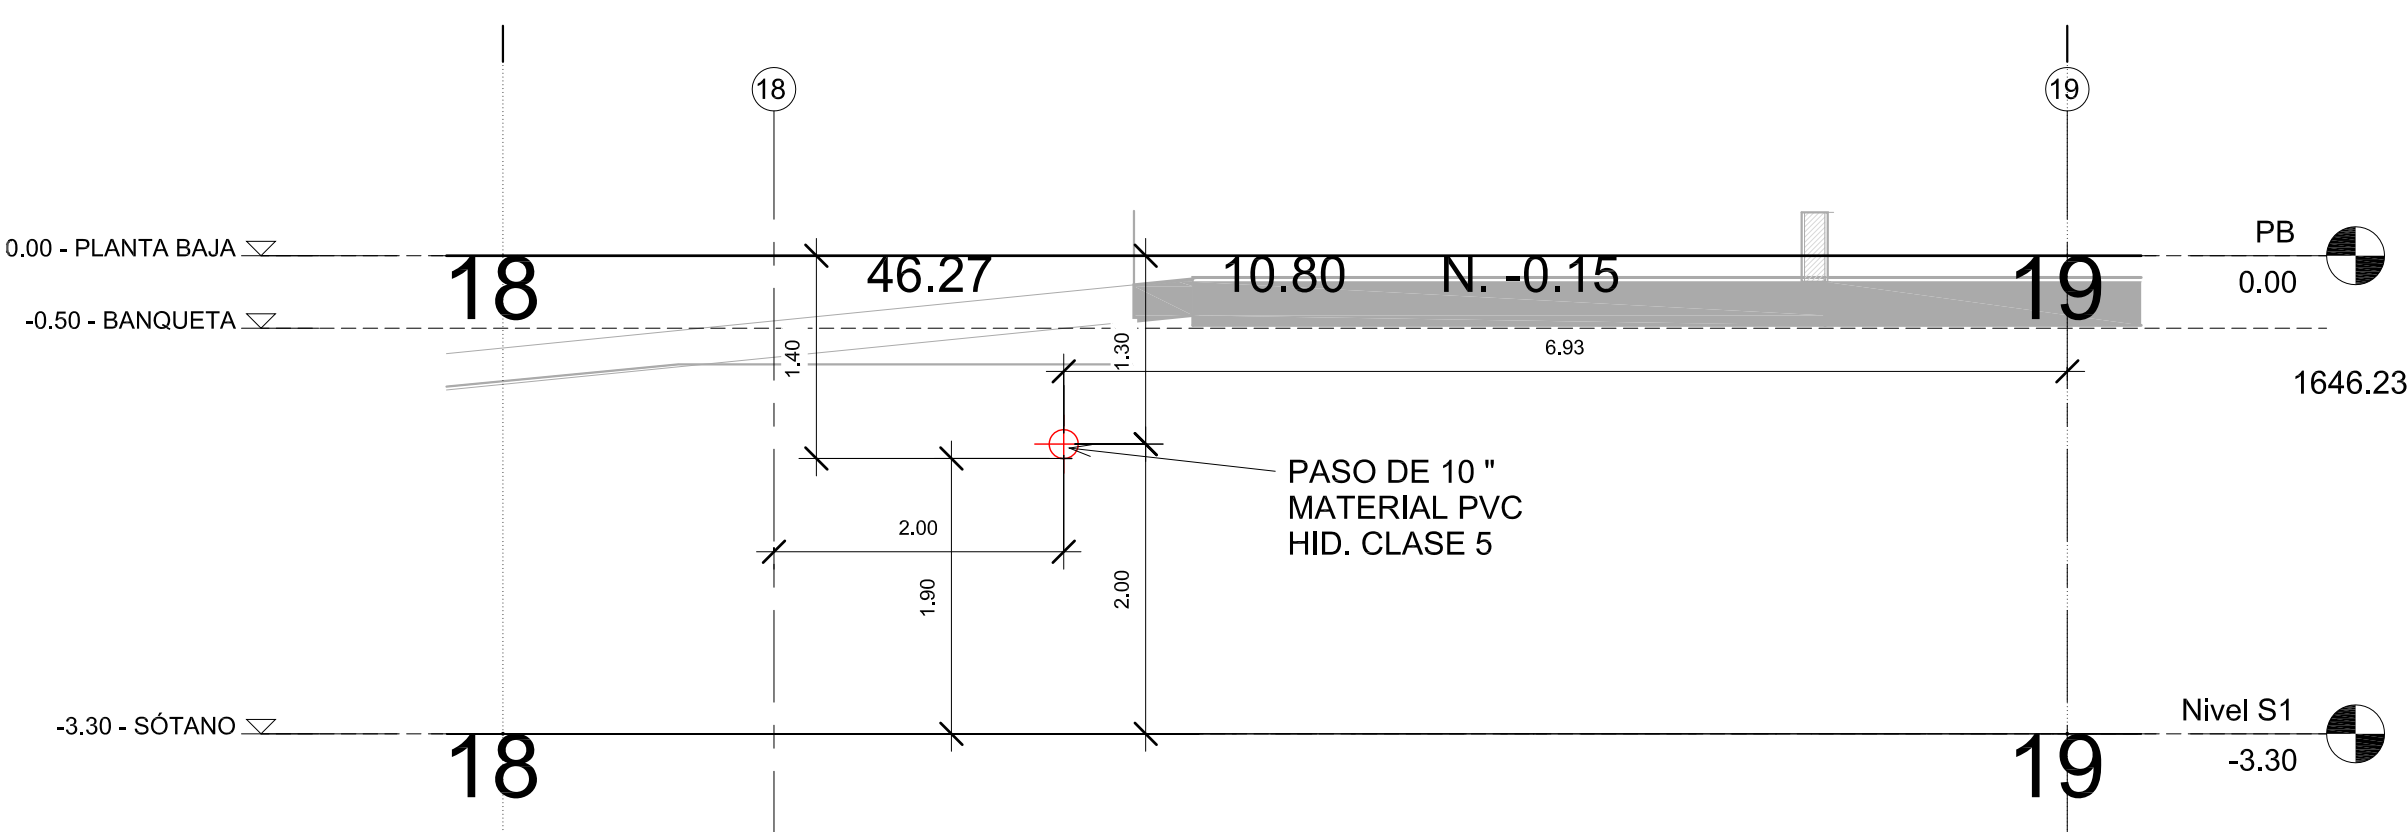

SECCION EJE T MURO DE CONTENCIÓN  
1 : 50

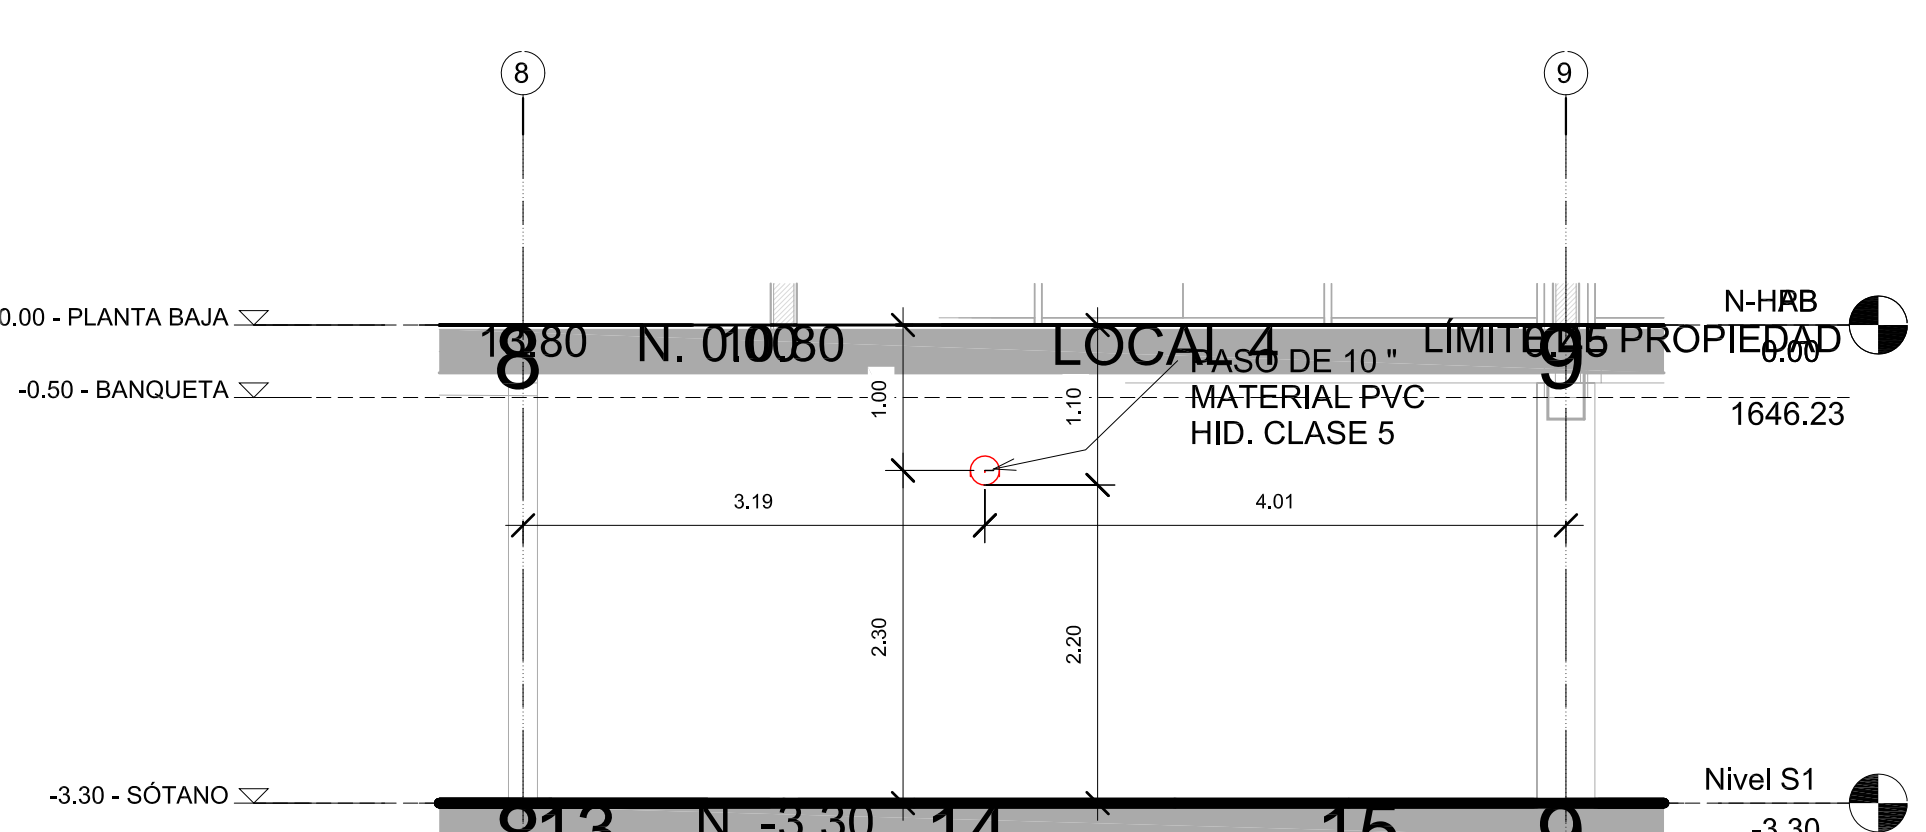

SECCION EJE D MURO DE CONTENCIÓN  
1 : 50

	Calle San Jorge No. 362, Col. Las Arborescencias, Zapopan, Jalisco Tel. 01 (33) 3670.60.62 Fax. 01 (33) 3670.67.84 email: info@instalacionesplanificadas.com
PROPIETARIO:	VILLA PLATA
UBICACIÓN:	ZAPOPAN, JALISCO
CONTENIDO:	INSTALACION SANITARIA SOTANO
REVISOR:	ING. J.C.S.A.
REVISOR:	ING. A.A.V.S.
PROYECTO:	ING. J.M.G.G.
FECHA:	12-MAR-2019
ESCALA:	As indicated
REV:	02