


1 03 - PISO 1
1 : 125

VILLA PLATA / KINDER SOARÉ

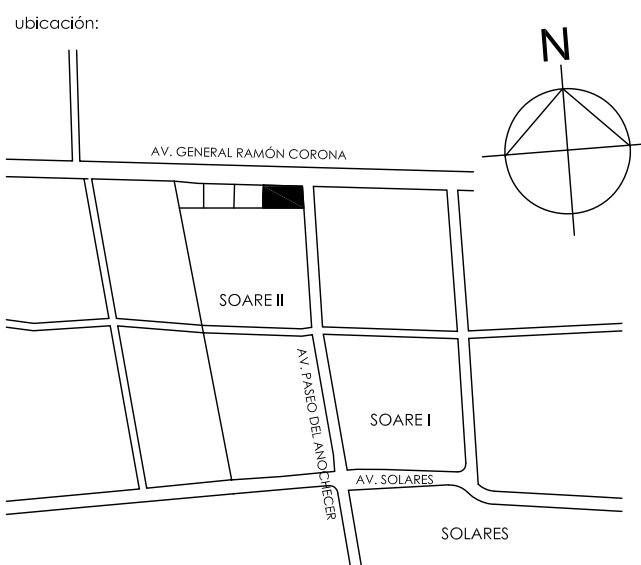

	LEYENDA:
	TUBERIA DE CPVC RD-13.5 MCA.FLOWGUARD GOLD PARA LINEA DE AGUA FRIA
	TUBERIA DE CPVC RD-13.5 MCA.FLOWGUARD GOLD PARA LINEA DE AGUA CALIENTE
	TUBERIA DE COBRE TIPO "M" PARA ALIMENTACION A CALDERAS
	TUBERIA DE CPVC RD-13.5 MCA.FLOWGUARD GOLD PARA LINEA DE RETORNO DE AGUA CALIENTE
	TUBERIA DE PVC HIDRAULICO MCA.CRESICO C-40 PARA TOMA MUNICIPAL
	VALVULA FIG.555
	TUERCA UNION MATERIAL INDICADO
	VALVULA EN VERTICAL FIG.555
	SUBE TUBERIA MATERIAL INDICADO
	CODO 90° HACIA ABAJO DIAMETROS Y MATERIAL INDICADOS
	TEE HACIA ARRIBA DIAMETROS Y MATERIAL INDICADOS
	TEE DIAMETROS Y MATERIAL INDICADOS
	CODO 90° DIAMETROS Y MATERIAL INDICADOS

notas:

propietario:
ubicación: AV. RAMÓN CORONA esq. AV. PASEO DEL ANOCHECER / SOARE II ZAPOPAN, JALISCO

contenido:
INSTALACION HIDRAULICA PISO 1

escala: 1 : 125

proyecto: ARQ. CAROLINA COSSARO ARQ. DIEGO STEISKAMP

CSARQUITECTOS
cossaro@csarquitectos.com
diego@csarquitectos.com
www.csarquitectos.com

Instalaciones Planificadas S.A. de C.V.
Calle San Jorge No. 362, Col. Las Juntas C.P. 45900, Toluca, México
Tel. 01 (31) 36,70,80,82 Fax. 01 (31) 36,70,87,84 email: lmi@instalplan.com

PROPIETARIO: VILLA PLATA	
UBICACIÓN: ZAPOPAN, JALISCO	
CONTENIDO: INSTALACION HIDRAULICA PISO 1	CLAVE: IH-03
REVISOR: ING.J.C.S.A.	REVISOR: LIC.S.I.A.R.
FECHA: 16-MAYO-2019	FECHA: 1 : 125
PROYECTO: ING.J.M.G.G.	
REV: 06	