




1 03 - PISO 1 - BAÑOS PUBLICOS 8 / J-K
1 : 50

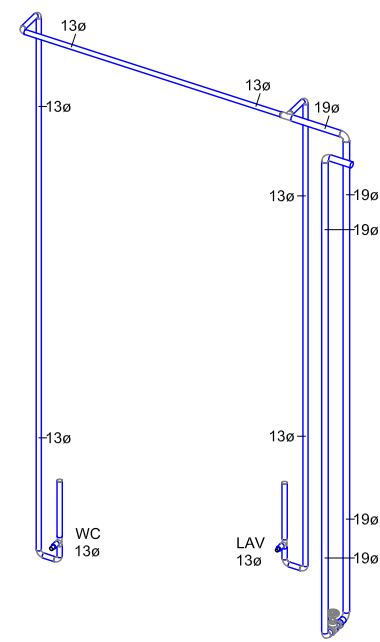

2 PISO 1 BAÑOS PUBLICOS 8 / J-K

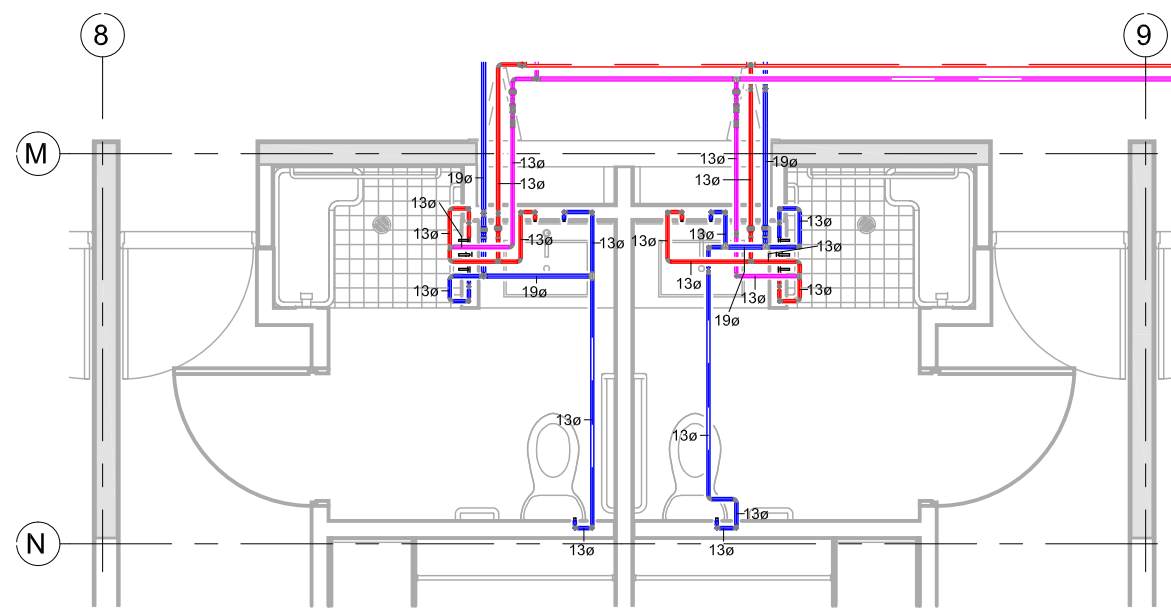


3 03 - PISO 1 - HABITACIONES TIPO
1 : 50

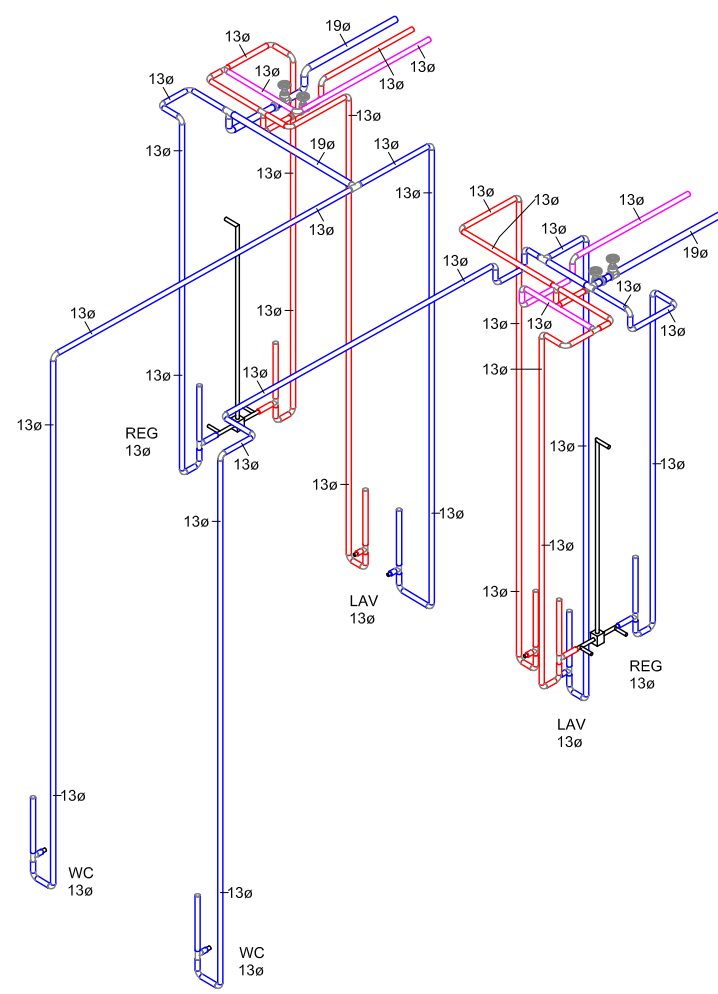

4 PISO 1 HABITACIONES TIPO

VILLA PLATA / KINDER SOARÉ

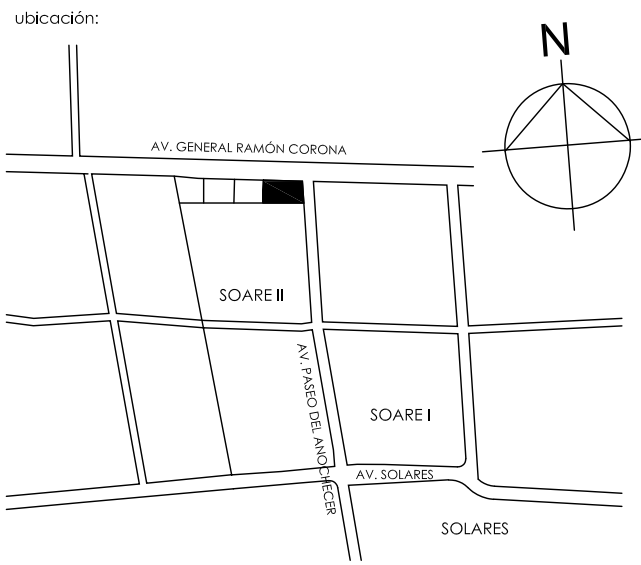

simbología:	
	TUBERIA DE CPVC RD-13.5 MCA.FLOWGUARD GOLD PARA LINEA DE AGUA FRIA
	TUBERIA DE CPVC RD-13.5 MCA.FLOWGUARD GOLD PARA LINEA DE AGUA CALIENTE
	TUBERIA DE COBRE TIPO "M" PARA ALIMENTACION A CALDERAS
	TUBERIA DE CPVC RD-13.5 MCA.FLOWGUARD GOLD PARA LINEA DE RETORNO DE AGUA CALIENTE
	TUBERIA DE PVC HIDRAULICO MCA.CRESCO C-40 PARA TOMA MUNICIPAL
	VALVULA FIG.555
	TUERCA UNION MATERIAL INDICADO
	VALVULA EN VERTICAL FIG.555
	SUBE TUBERIA MATERIAL INDICADO
	CODO 90° HACIA ABAJO DIAMETROS Y MATERIAL INDICADOS
	TEE HACIA ARRIBA DIAMETROS Y MATERIAL INDICADOS
	TEE DIAMETROS Y MATERIAL INDICADOS
	CODO 90° DIAMETROS Y MATERIAL INDICADOS

notas:

propietario:

ubicación: AV. RAMÓN CORONA esq. AV. PASEO DEL ANOCHECER / SOARE II ZAPOPAN, JALISCO

perfil y n° de registro:

contenido: INSTALACION HIDRAULICA PISO 1 BAÑOS VILLA PLATA 2

dibujó: revisó: autorizó:

escala: 1 : 50 fecha:

límina: IH-03B

proyecto: ARQ. CAROLINA COSSARO
: ARQ. DIEGO STETSKAMP

CSARQUITECTOS

cosaro@csarquitectos.com
diego@csarquitectos.com
www.csarquitectos.com

Instalaciones Planificadas S.A. de C.V.

Calle San Jorge No. 362, Col. Las Juntas C.P. 45050, Toluca, Jalisco
Tel. 01 (31) 36,70,60,62 Fax. 01 (31) 36,70,67,64
email: lmp@instplan.com

PROPIETARIO: VILLA PLATA		
UBICACION: ZAPOPAN, JALISCO		
CONTENIDO: INSTALACION HIDRAULICA PISO 1 BAÑOS VILLA PLATA 2	CLAVE: IH-03B	
REVISÓ: ING.J.C.S.A.	DEJÓ: LIC.S.I.A.R.	PROYECTO: ING.J.M.G.G.
FECHA: 16-MAYO-2019	ESCALA: 1 : 50	REV: 06