

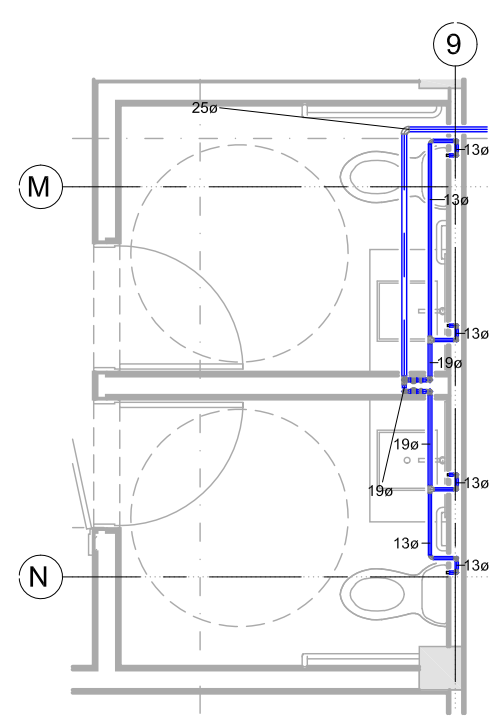


1 06 - AZOTEA TERRAZA
1 : 75

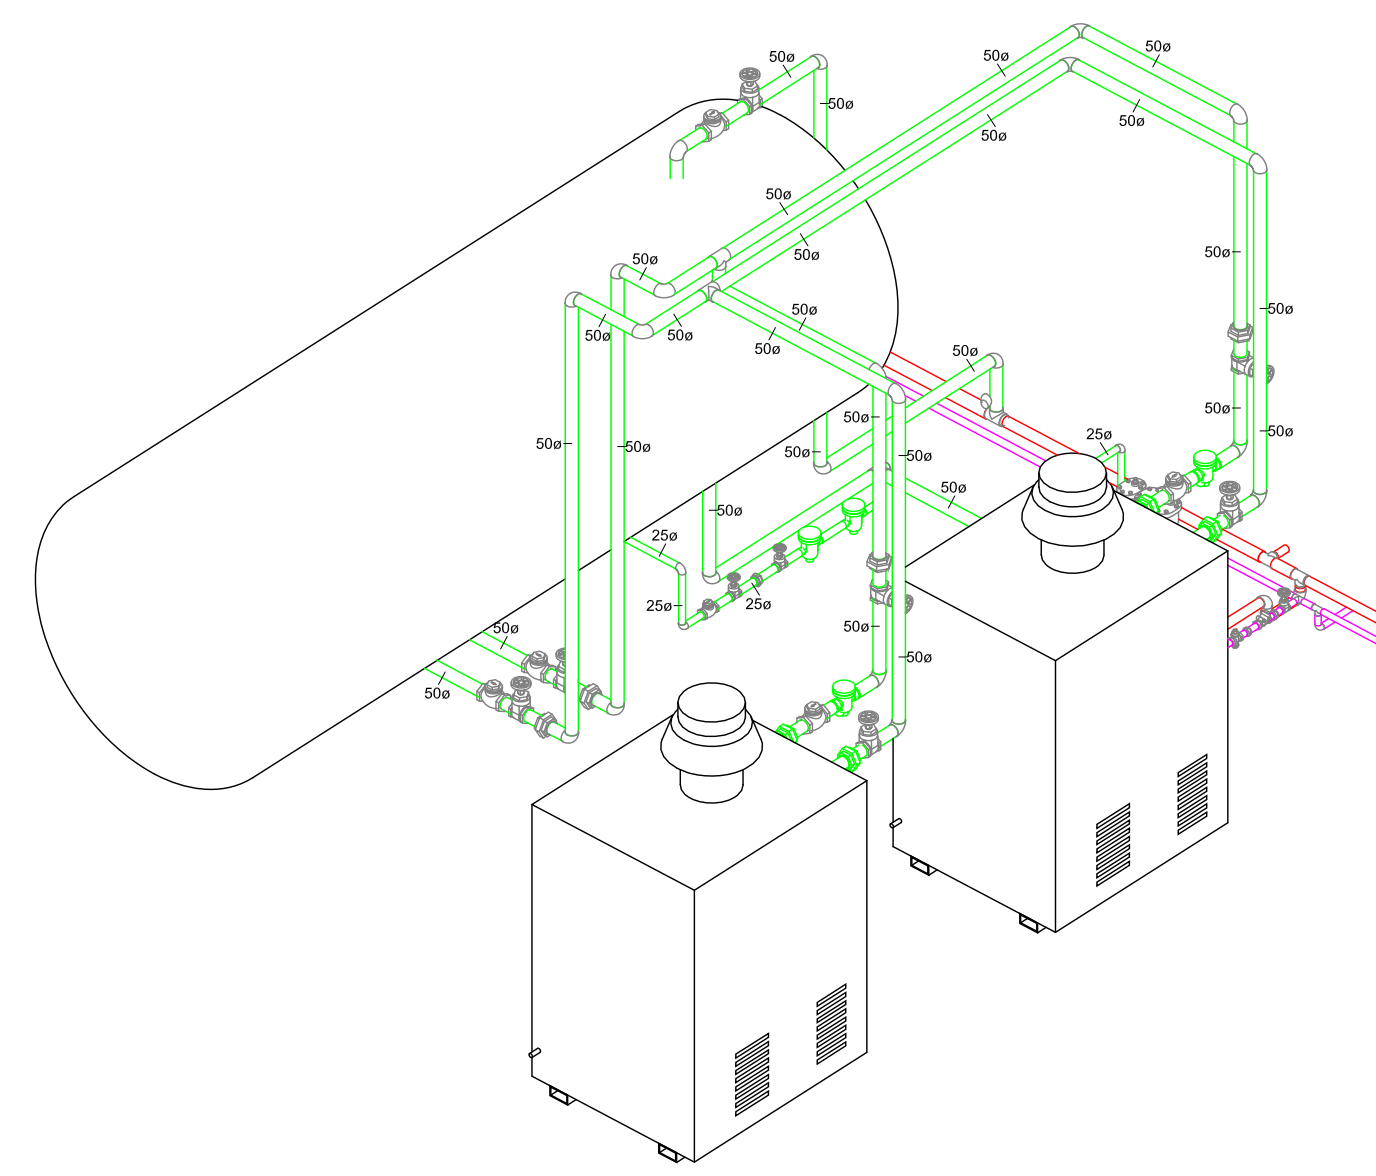


2 06 - AZOTEA TERRAZA - BAÑOS
1 : 50

4 AZOTEA TERRAZA BAÑOS

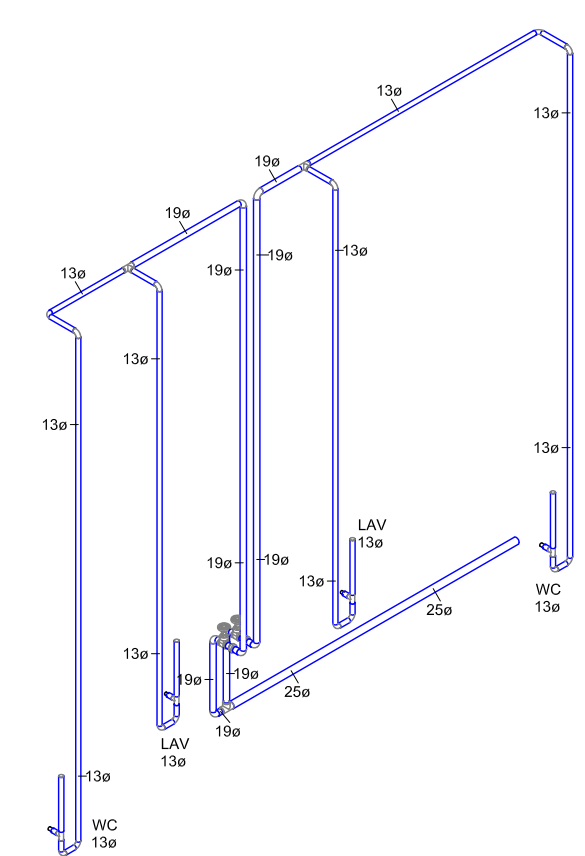

3 CALDERAS

VILLA PLATA / KINDER
SOARÉ

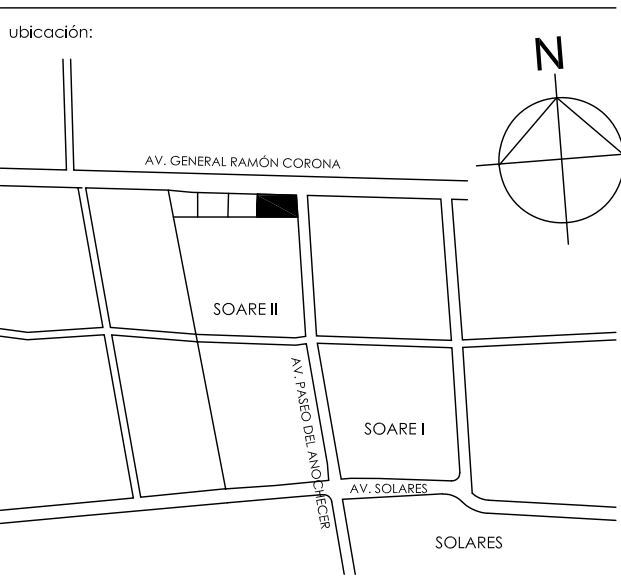

LEYENDA:	
TUBERIA DE CPVC RD-13.5 MCA.FLOWGUARD GOLD PARA LINEA DE AGUA FRIA	
TUBERIA DE CPVC RD-13.5 MCA.FLOWGUARD GOLD PARA LINEA DE AGUA CALIENTE	
TUBERIA DE COBRE TIPO "M" PARA ALIMENTACION A CALDERAS	
TUBERIA DE CPVC RD-13.5 MCA.FLOWGUARD GOLD PARA LINEA DE RETORNO DE AGUA CALIENTE	
TUBERIA DE PVC HIDRAULICO MCA.CRESCO C-40 PARA TOMA MUNICIPAL	
VALVULA FIG.555	
TUERCA UNION MATERIAL INDICADO	
VALVULA EN VERTICAL FIG.555	
SUBE TUBERIA MATERIAL INDICADO	
CODO 90° HACIA ABAJO DIAMETROS Y MATERIAL INDICADOS	
TEE HACIA ARRIBA DIAMETROS Y MATERIAL INDICADOS	
TEE DIAMETROS Y MATERIAL INDICADOS	
CODO 90° DIAMETROS Y MATERIAL INDICADOS	

notas:

propietario:
ubicación: AV. RAMÓN CORONA esq. AV. PASEO DEL ANOCHECER / SOARE II ZAPOPAN, JALISCO

contenido:
INSTALACION HIDRAULICA AZOTEA / TERREZA

escala: As indicated

proyecto: ARQ. CAROLINA COSSARO ARQ. DIEGO STEISKAMP

CSARQUITECTOS



Instalaciones
Planificadas
S.A. de C.V.

Calle San Jorge No. 362, Col. Las Juntas
C.P. 45090, Toluca, México
Tel. 01 (31) 36,70,60,62 Fax. 01 (31) 36,70,67,64
email: lmd@csarquitectos.com

PROPIETARIO:	VILLA PLATA	
UBICACION:	ZAPOPAN, JALISCO	
CONTENIDO:	INSTALACION HIDRAULICA AZOTEA / TERREZA	CLAVE: IH-06
REVISOR:	ING.J.C.S.A.	PROYECTOR:
FECHA:	16-MAYO-2019	REVISOR:
ESCALA:	As indicated	FECHA: