




1 02 - N PB - BAÑOS EJE 12 / J-M
1 : 50

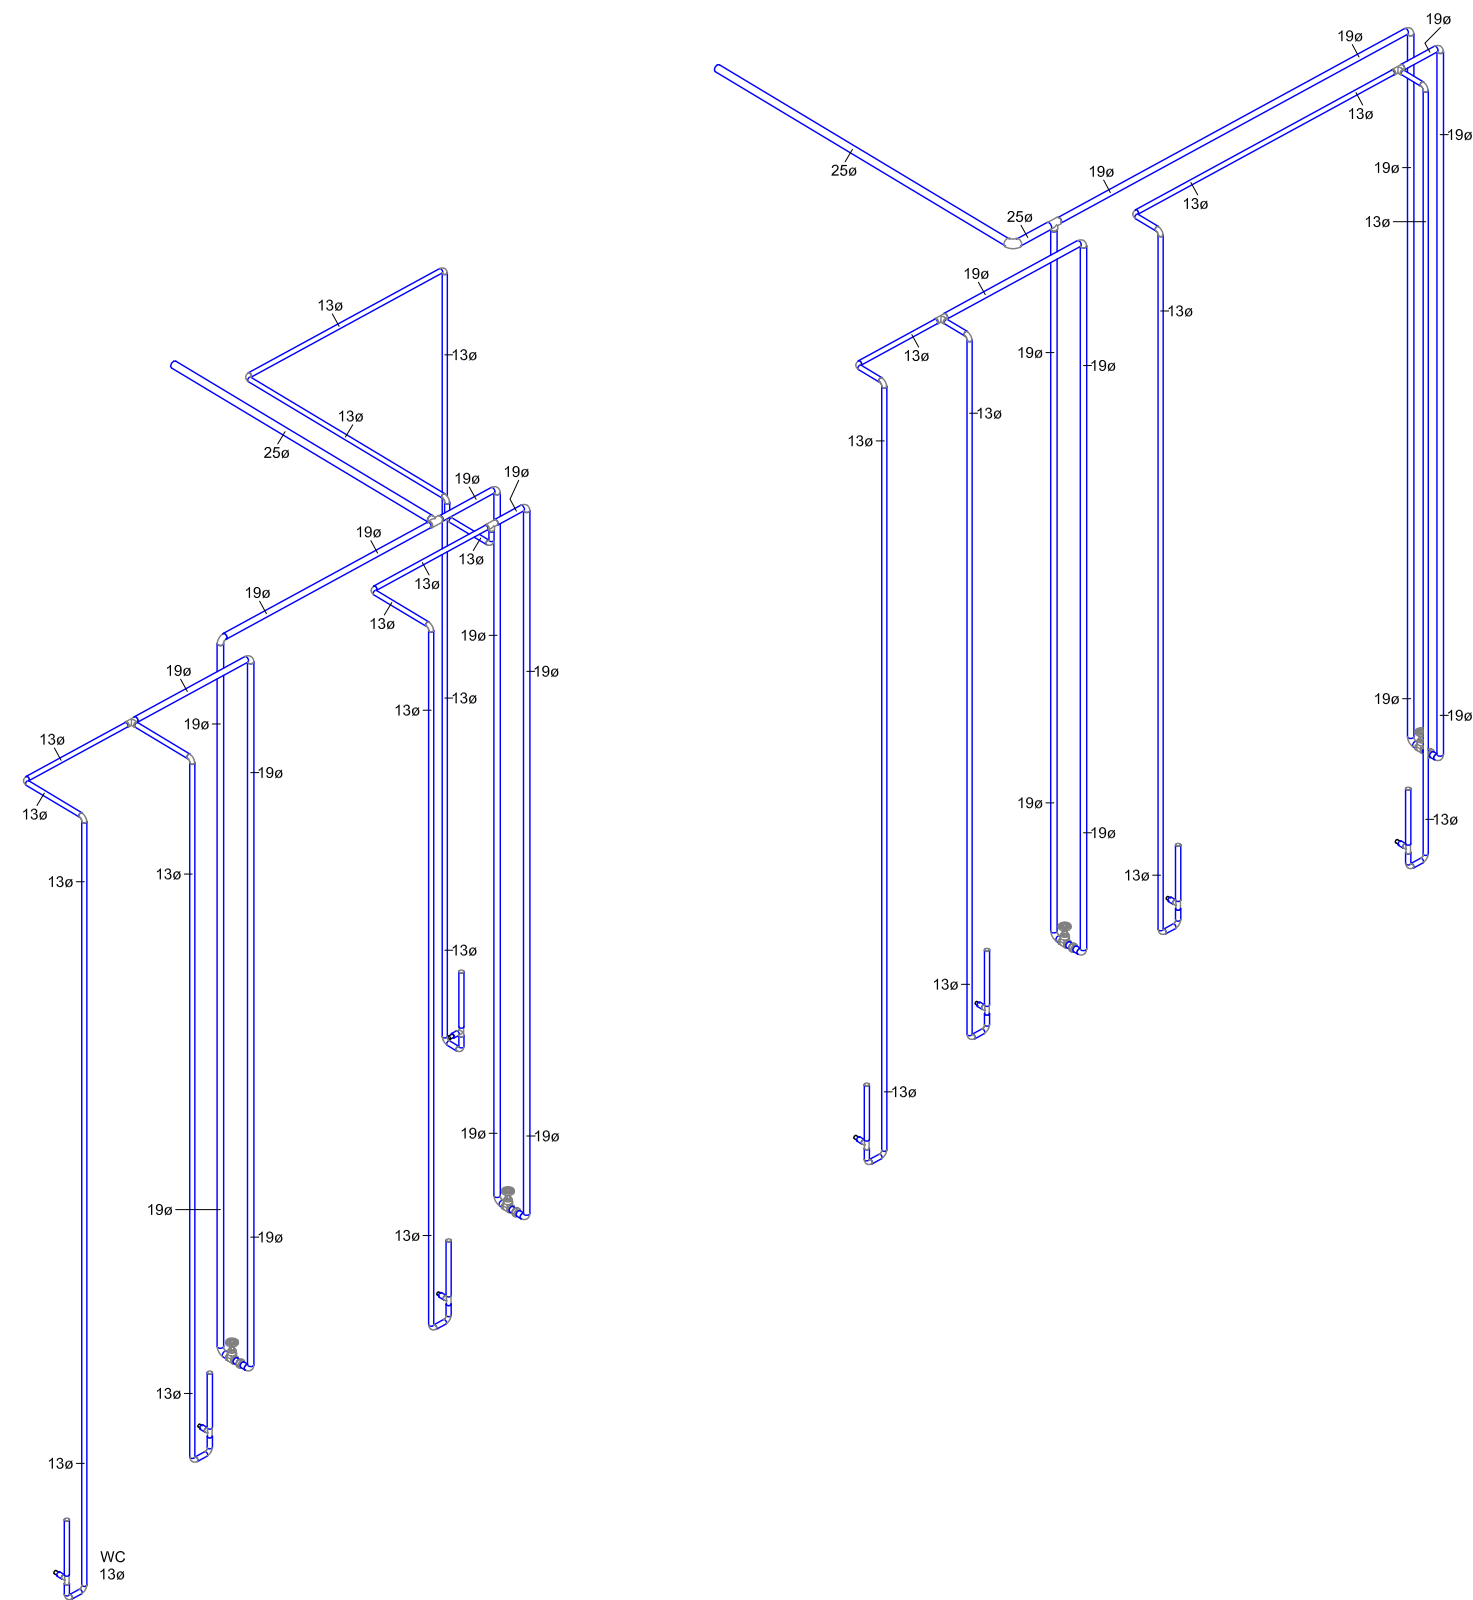

2 PB BAÑOS EJE 12 / J-M

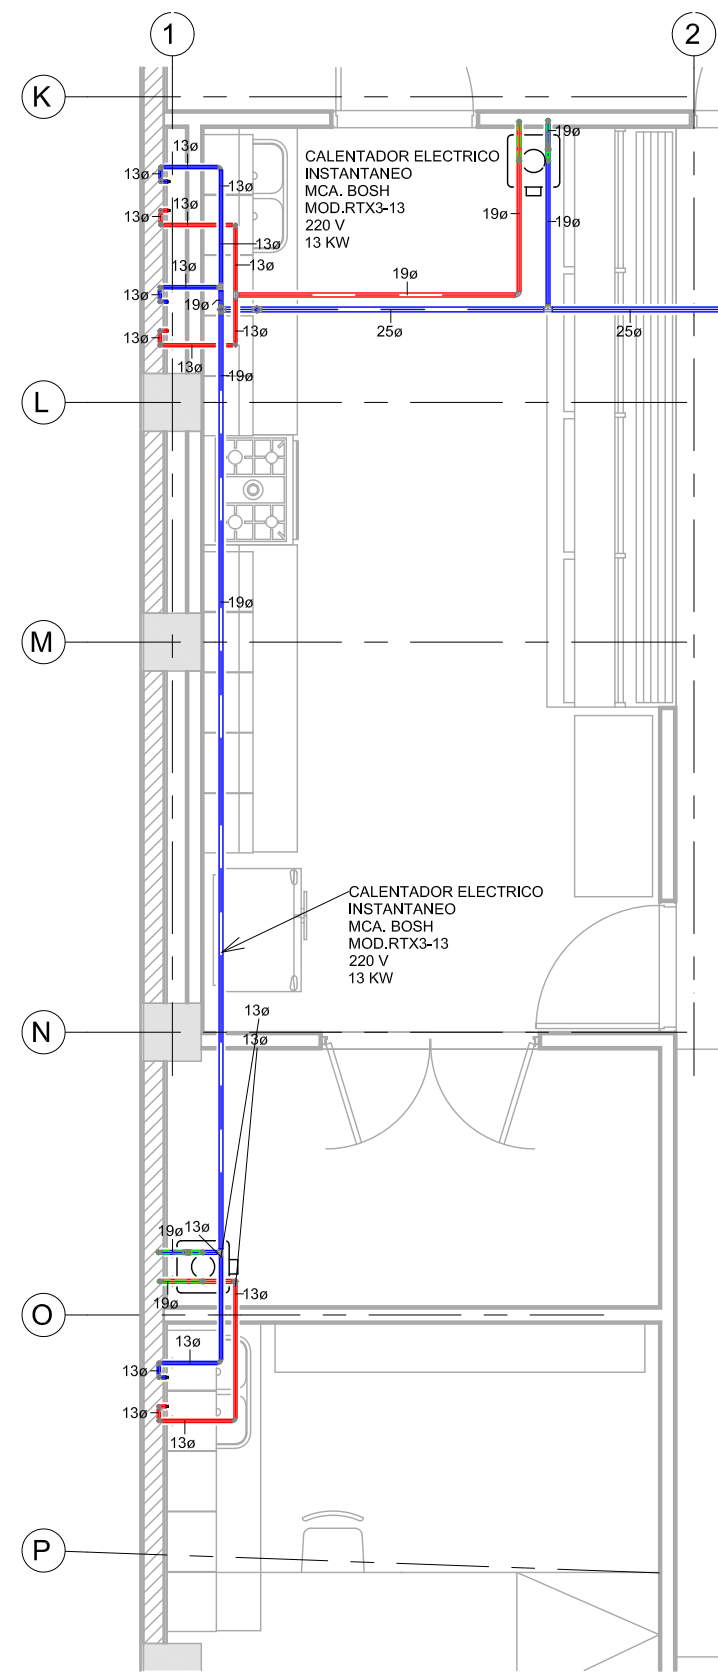


3 02 - N PB - COCINA 1 / K-N
1 : 50

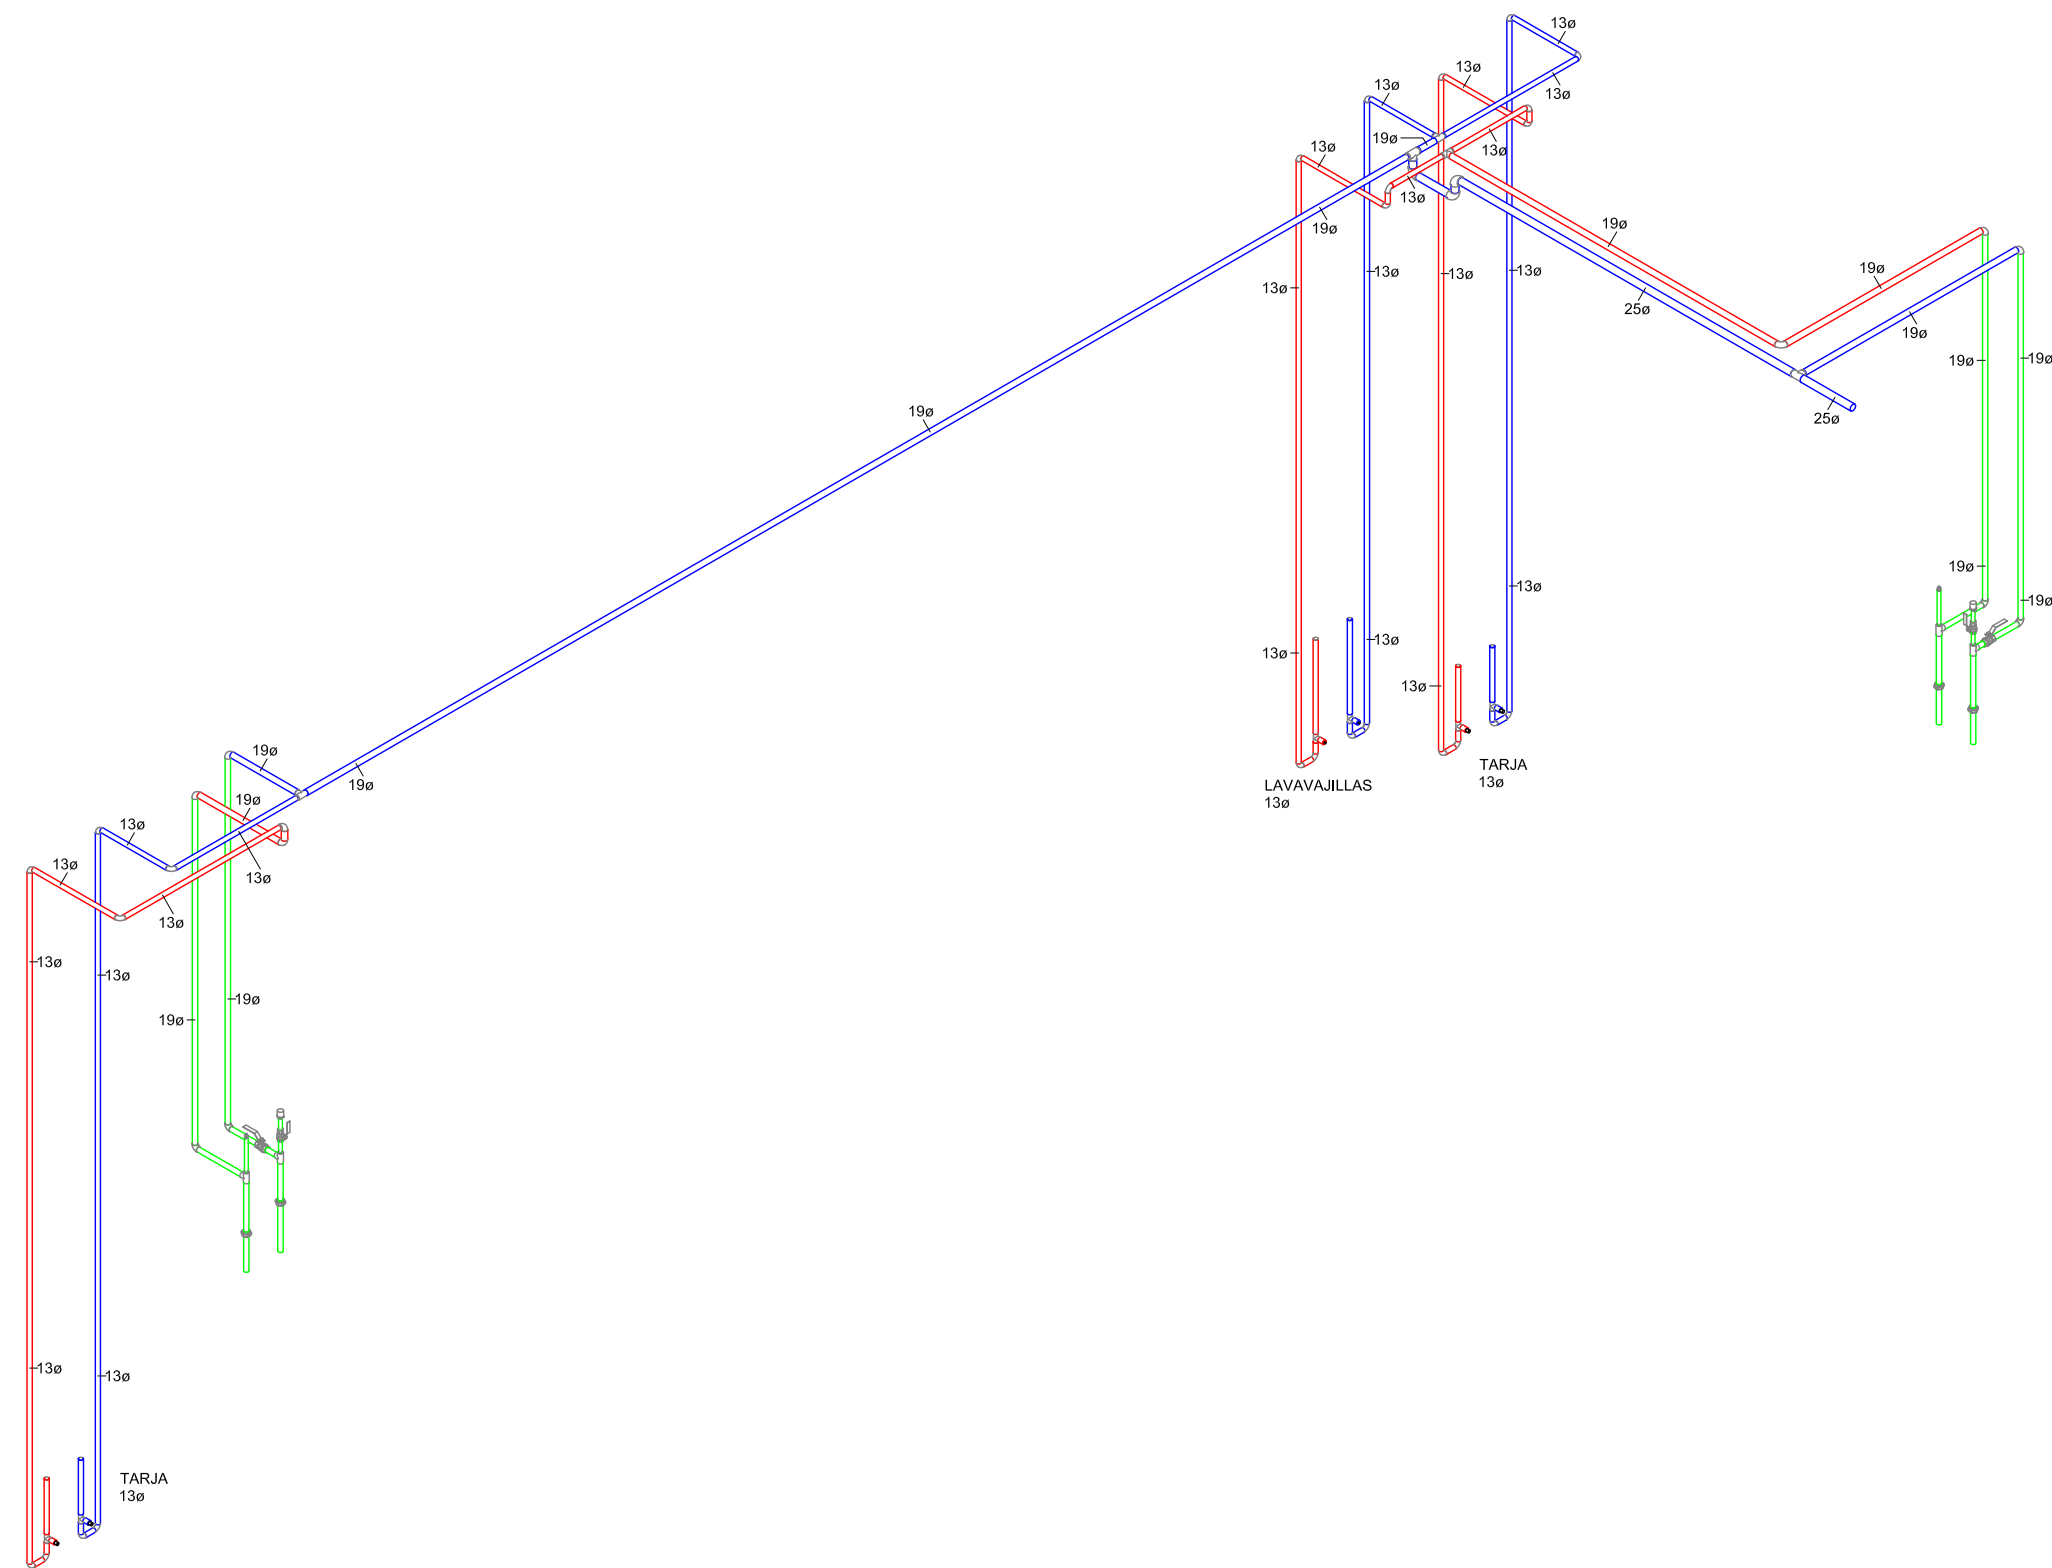

4 PB COCINA 1 / K-N

VILLA PLATA / KINDER SOARÉ

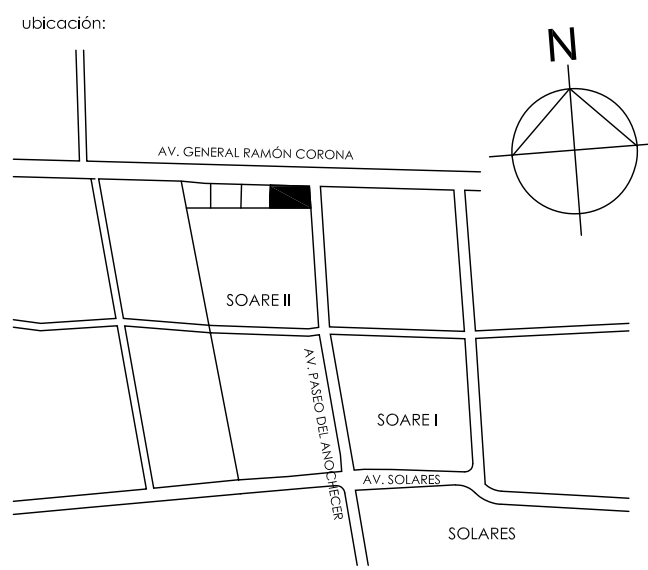

	TUBERIA DE CPVC RD-13.5 MCA.FLOWGUARD GOLD PARA LINEA DE AGUA FRIA
	TUBERIA DE CPVC RD-13.5 MCA.FLOWGUARD GOLD PARA LINEA DE AGUA CALIENTE
	TUBERIA DE COBRE TIPO "M" PARA ALIMENTACION A CALDERAS
	TUBERIA DE CPVC RD-13.5 MCA.FLOWGUARD GOLD PARA LINEA DE RETORNO DE AGUA CALIENTE
	TUBERIA DE PVC HIDRAULICO MCA.CRESCO C-40 PARA TOMA MUNICIPAL
	VALVULA FIG.555
	TUERCA UNION MATERIAL INDICADO
	VALVULA EN VERTICAL FIG.555
	SUBE TUBERIA MATERIAL INDICADO
	CODO 90° HACIA ABAJO DIAMETROS Y MATERIAL INDICADOS
	TEE HACIA ARRIBA DIAMETROS Y MATERIAL INDICADOS
	TEE DIAMETROS Y MATERIAL INDICADOS
	CODO 90° DIAMETROS Y MATERIAL INDICADOS

notas:

propietario:

ubicación: AV. RAMÓN CORONA esq. AV. PASEO DEL ANOCHECER / SOARE II
ZAPOPAN, JALISCO

perfil y nº de registro:

contenido: INSTALACION HIDRAULICA PLANTA BAJA BAÑOS VILLA PLATA 2

dibujó:

revisó:

autorizó:

escala: 1 : 50

fecha:

laminó: IH-02B

proyecto: ARQ. CAROLINA COSSARO
ARQ. DIEGO STETSKAMP

CSARQUITECTOS

cosaro@csarquitectos.com
diego@csarquitectos.com
www.csarquitectos.com



