



1 02 - N PB
1 : 100

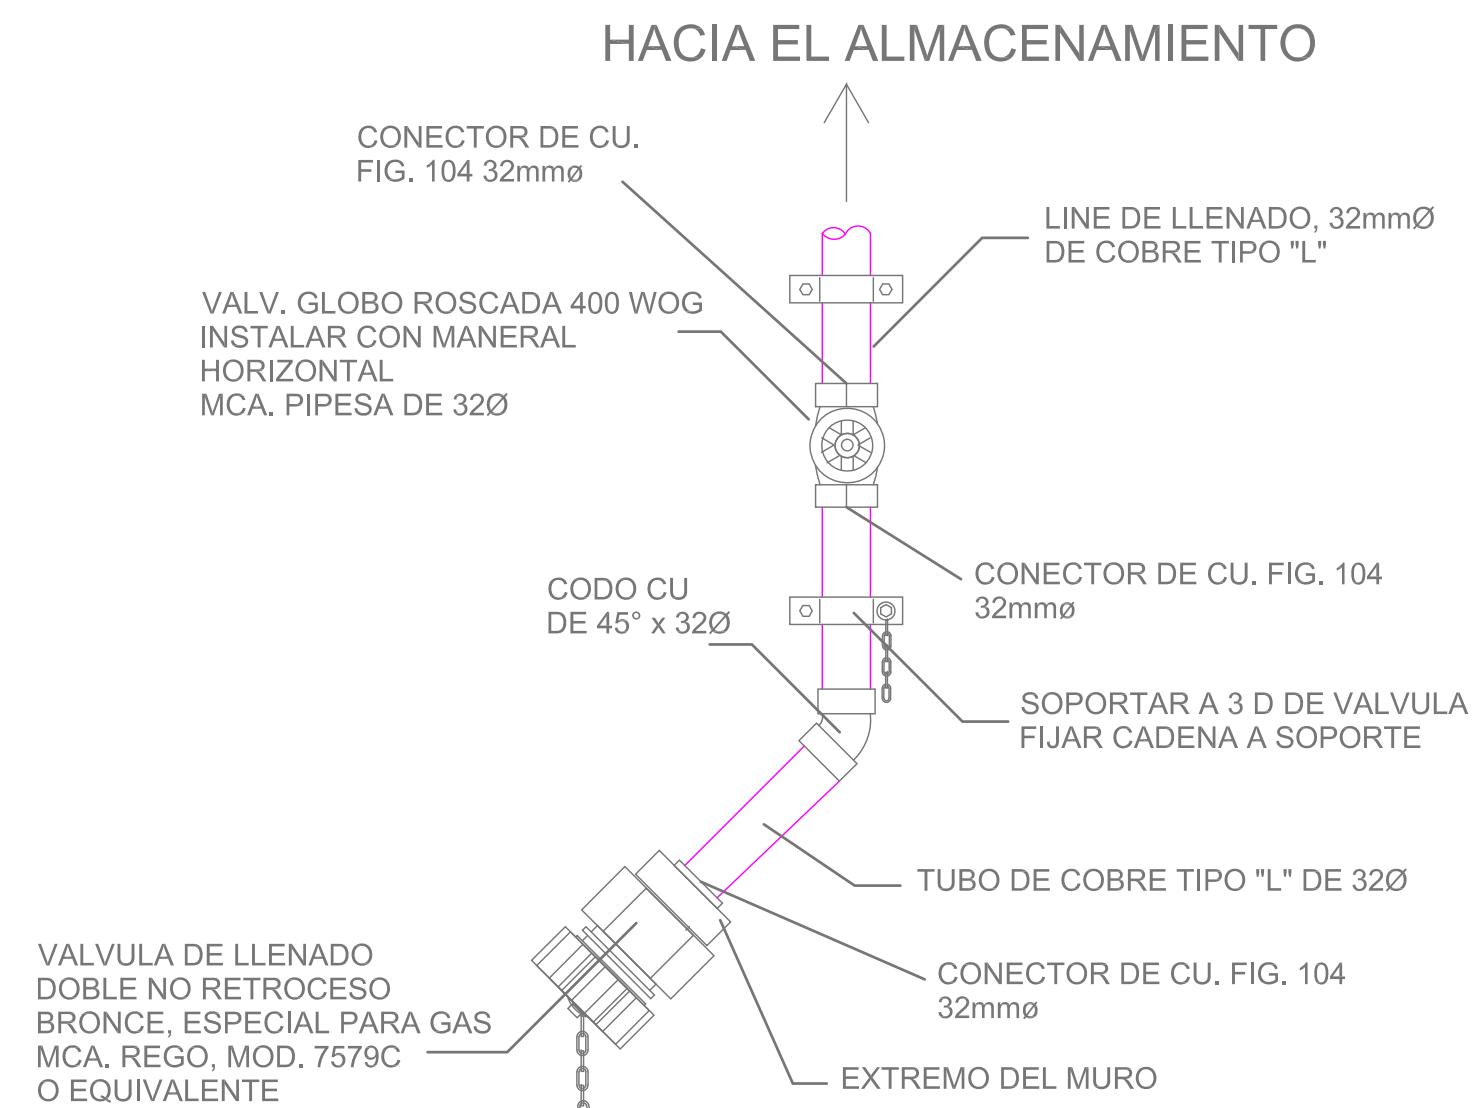


ALTURA MINIMA 2.5 m SOBRE NPT

LINEA DE LLENADO

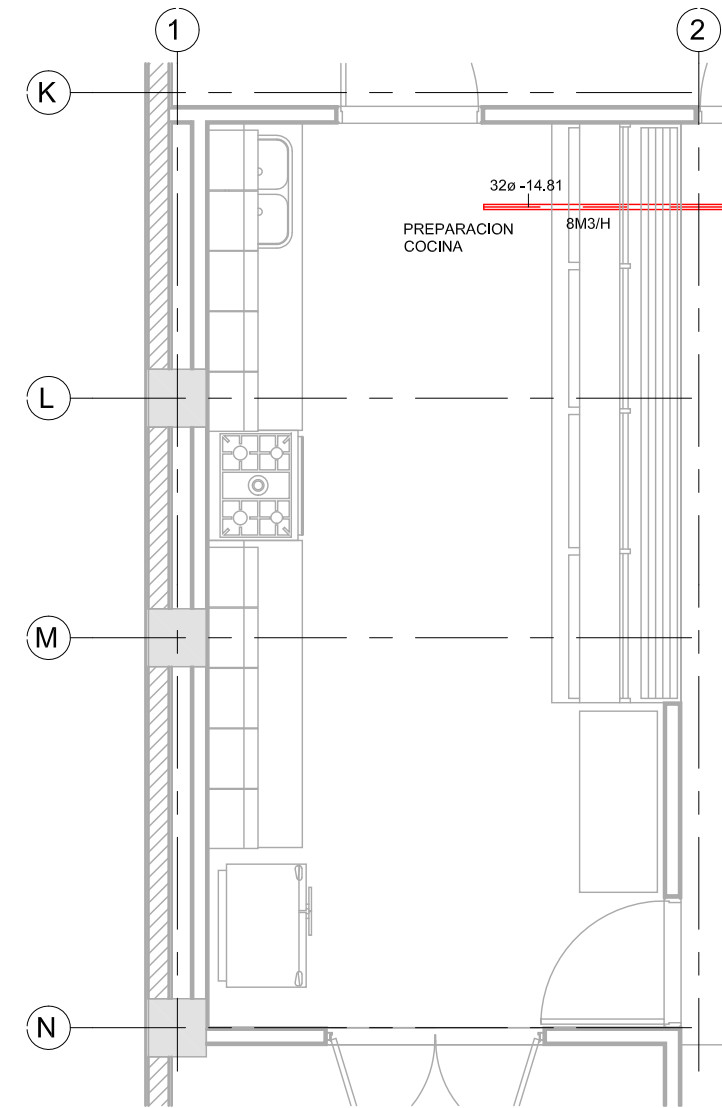

2 02 - N PB - COCINA 1 / K-N
1 : 50

VILLA PLATA / KINDER
SOARÉ

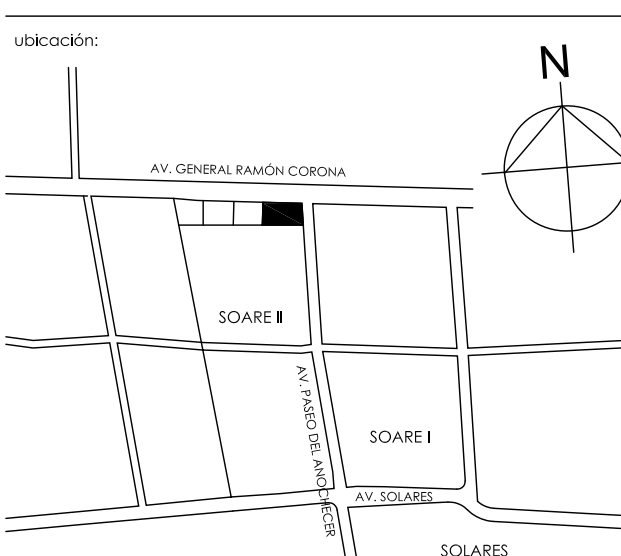

simbología:
TUBERIA DE COBRE TIPO "L", PARA LINEA DE GAS LP, POR PISO O POR MURO
TUBERIA DE COBRE TIPO "L", PARA LINEA DE GAS LP, SOBRE AZOTEA
TUBERIA DE COBRE TIPO "L", PARA LINEA DE LLENADO, SOBRE AZOTEA
VALVULA FIG.550 MCA. URREA
TUBERIA UNION MATERIAL INDICADO
VALVULA EN VERTICAL FIG.550 MCA. URREA
SURE TUBERIA MATERIAL INDICADO
CODO 90° HACIA ABAJO DIAMETROS Y MATERIAL INDICADOS
TEE HACIA ARRIBA DIAMETROS Y MATERIAL INDICADOS
TEE DIAMETROS Y MATERIAL INDICADOS
CODO 90° DIAMETROS Y MATERIAL INDICADOS

notas:

propietario:
ubicación: AV. RAMÓN CORONA esq. AV. PASEO DEL ANOCHECER / SOARE II
ZAPOPAN, JALISCO

perfil y n° de registro:
contenido:
INSTALACION GAS LP PLANTA BAJA

autor:
revisó:
escala: As indicated
fecha:

línea: IG-01
proyecto: ARQ. CAROLINA COSSARO
ARQ. DIEGO STETSKAMP

CSARQUITECTOS



Instalaciones
Planificadas

Calle San Jorge No. 350, Col. Las Suritas
C.P. 45500 - Zapopan, Jalisco
Tel. 01 (33) 3670820 Fax: 01 (33) 36708784
e-mail: info@prodigy.net.mx

PROPIETARIO:
VILLA PLATA

UBICACION:
ZAPOPAN, JALISCO

CONTENIDO:
INSTALACION GAS LP PLANTA
BAJA

REVISOR:
ING.J.C.S.A.

FECHA:
17-MAYO-2019

PROYECTO:
ING.J.M.G.G.

ESCALA:
As indicated

REV:
03