



PREPARACION
TRAYECTORIA
POR SOTANO

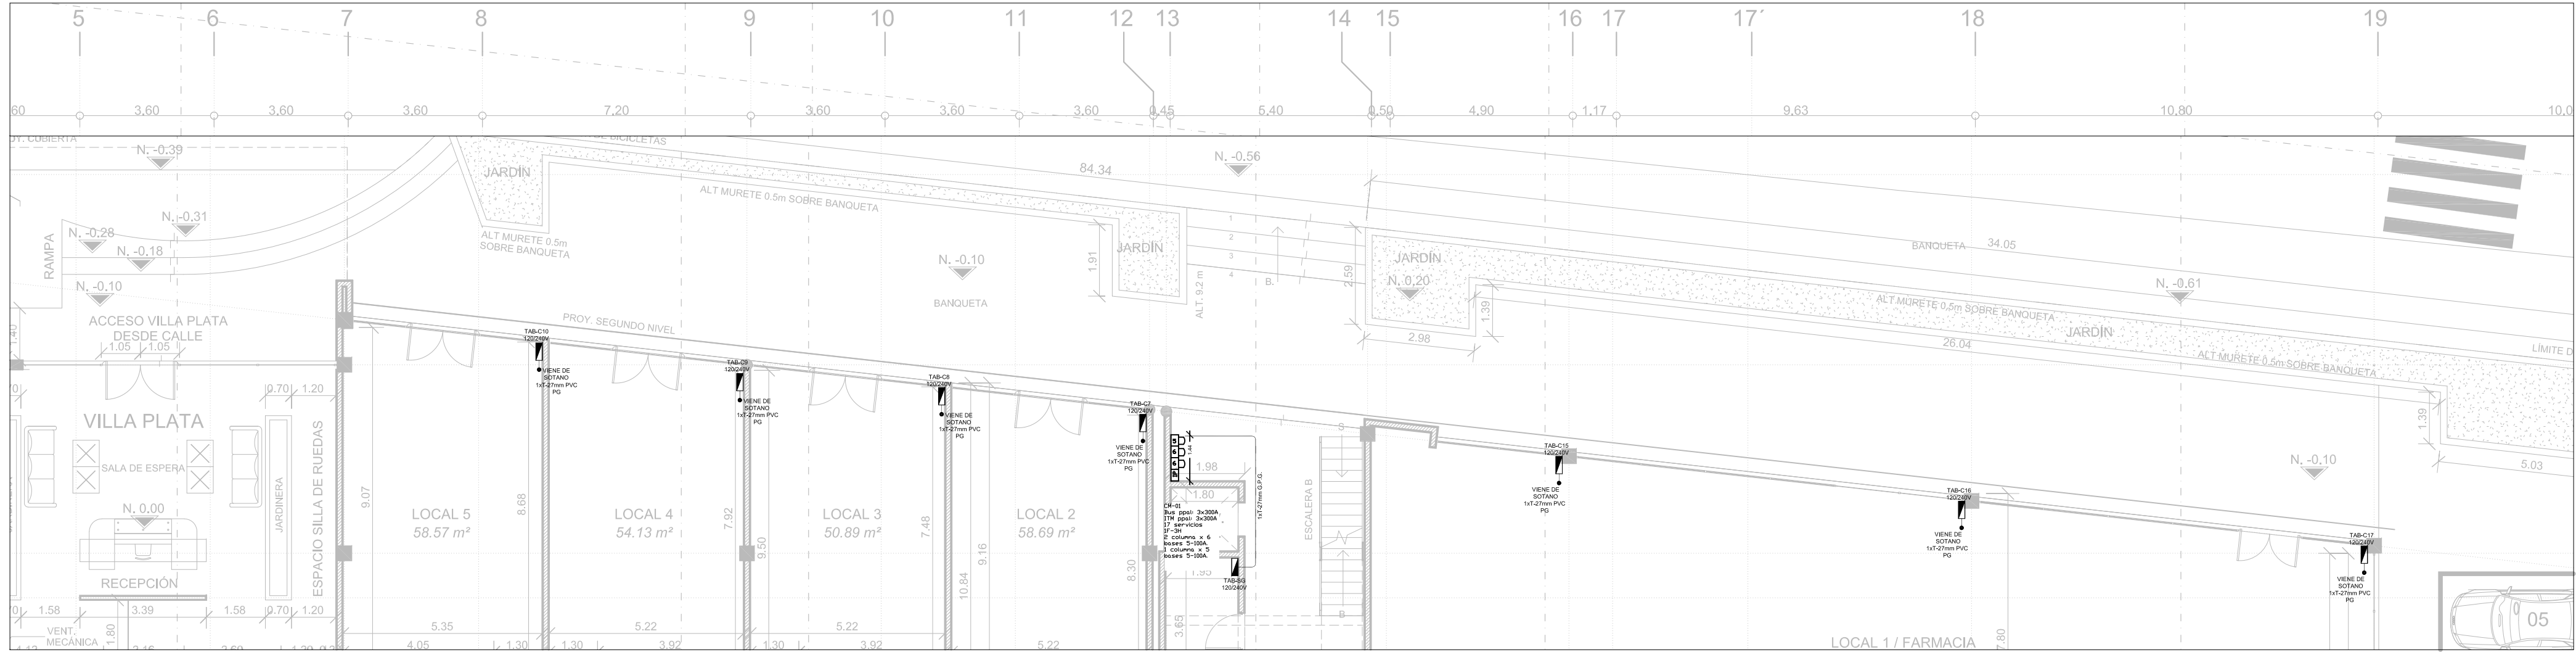

PREPARACION
TRAYECTORIA


PLANTA BAJA

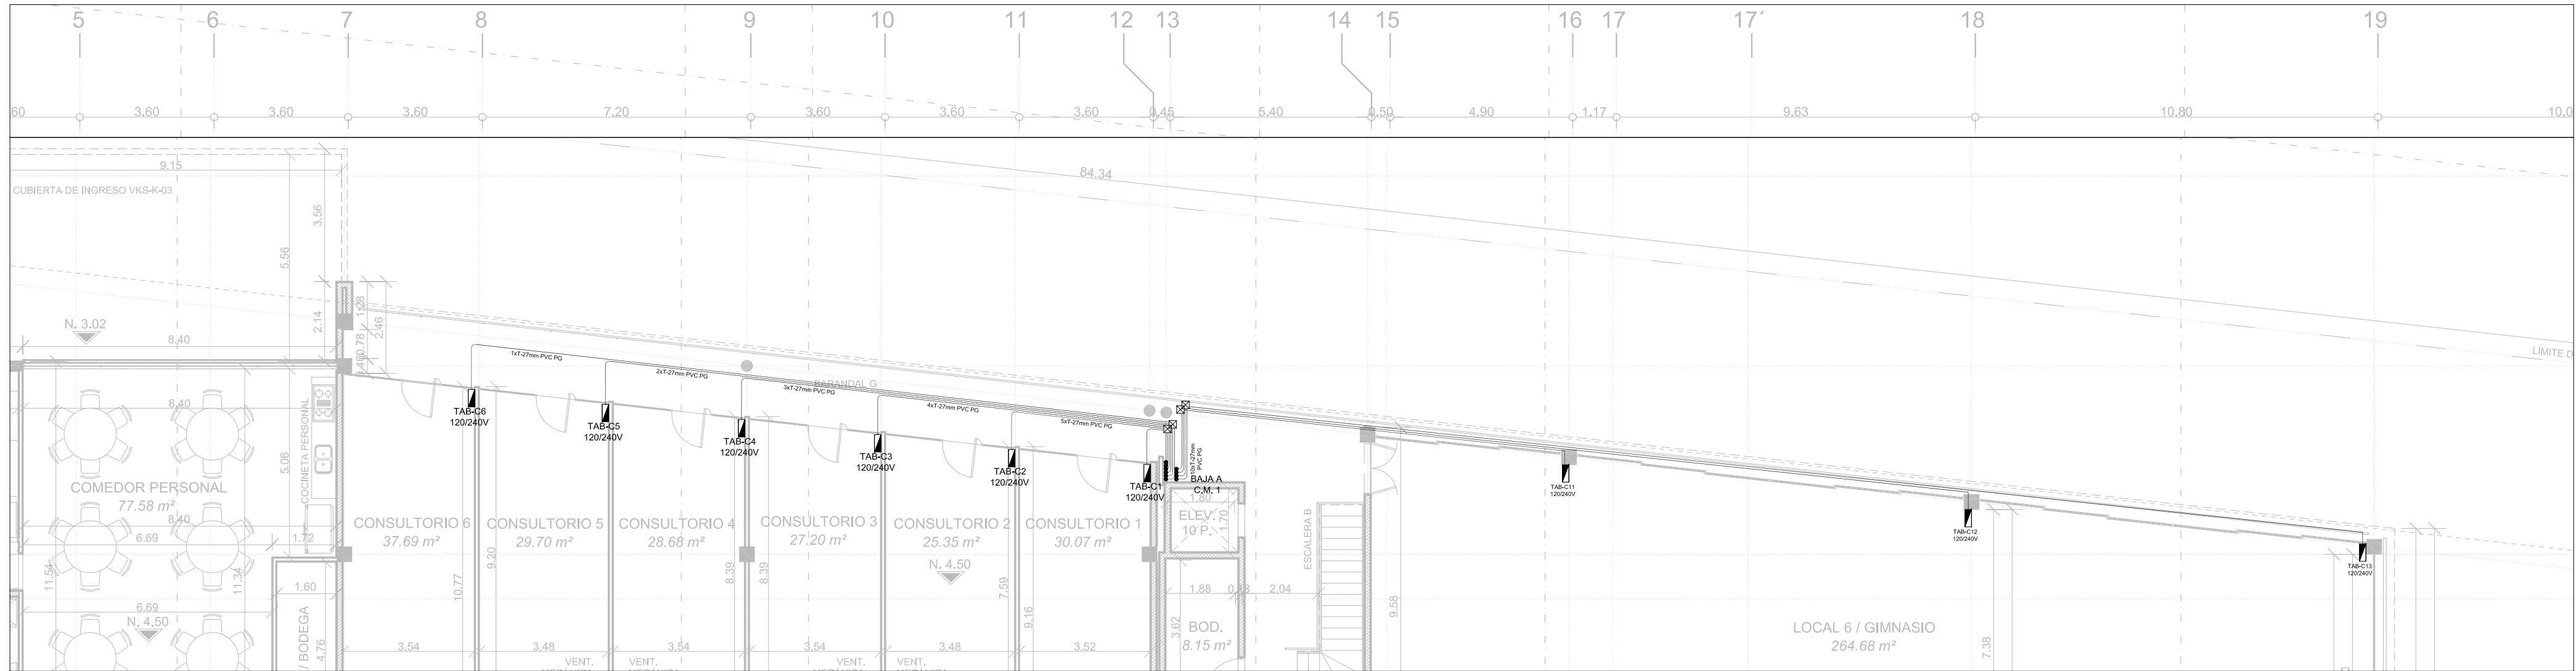

PREPARACION
TRAYECTORIA
NIVEL #1

VILLA PLATA

LOCALIZACIÓN

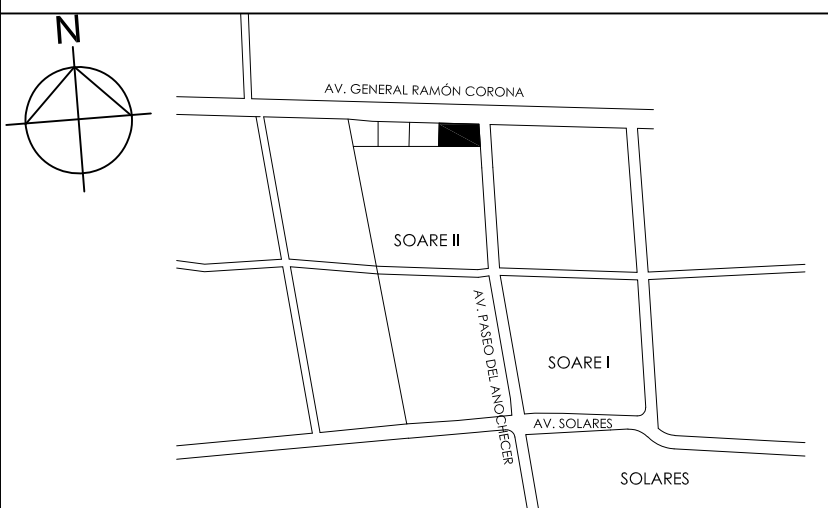

SIMBOLOGIA



NOTA IMPORTANTE:
ESTE PROYECTO ELÉCTRICO ES UNA PATENTE CON DERECHOS RESERVADOS DEL AUTOR RESPONSABLE. EL CONTENIDO TOTAL O PARCIAL DE ESTE PLANO NO PODRÁ REPRODUCIRSE, MODIFICARSE, NI APLICARSE A OTRO PROYECTO U OBRA, QUE NO SEA ESPECIFICADO SIN PREVIA AUTORIZACIÓN POR ESCRITO DEL PROPIETARIO. CONSTRUCTORA ELÉCTRICA 2000 S.A. DE C.V.
EL USO DE ESTE MATERIAL SIN AUTORIZACIÓN DEL PROPIETARIO PUEDE SER CAUSA DE UNA DEMANDA CIVIL O PENAL.

ENTREGA: _____
RECIBE: _____
☒ REVISIÓN ☐ CUANTIFICACIÓN
☐ TRAMITE ☐ CONSTRUCCIÓN

| REV. | FECHA | FIRMA | OBSERVACIONES |
|------|-------|-------|---------------|
| | | | |
| | | | |
| | | | |
| | | | |



Proyectos e Instalaciones Eléctricas.
Desde 1978

Paseo de los Adobes 907, San Juan de Ocotlán, Zapopan, Jal. MX. 45019
anexo a G&T Technology Park. Tel. +133 3777 4365 www.CE2K.mx

OBRA: LOCALES VILLA PLATA
PROPIETARIO:
UBICACIÓN: AV. RAMÓN CORONA ESQ. PASEO DEL NOCHECER / SOARE II, ZAPOPAN, JALISCO.

PREPARACION DE ALIMENTADORES A LOCALES

| | | |
|-----------------------|---|---|
| DIBUJÓ: M.A.E.A. | ING. RAÚL RAFAEL PIZANO CÉDULA No. 6240302 | ESCALA: 1:100 |
| PROYECTÓ: M.A.E.A. | | FECHA: ABRIL 2019 PLANO: CE200-2019-01 K-S1 |