


VILLA PLATA

LOCALIZACIÓN

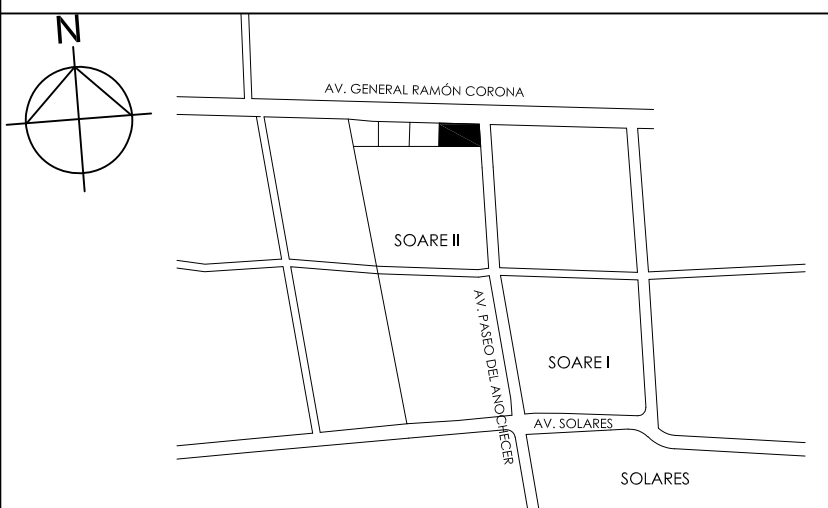

SIMBOLOGIA

NOTA IMPORTANTE:

ESTE PROYECTO ELÉCTRICO ES UNA PATENTE CON DERECHOS RESERVADOS DEL AUTOR RESPONSABLE, EL CONTENIDO TOTAL O PARCIAL DE ESTE PLANO NO PODRÁ REPRODUCIRSE, MODIFICARSE, NI APLICARSE A OTRO PROYECTO U OBRA, QUE NO SEA ESPECIFICADO SIN PREVIA AUTORIZACIÓN POR ESCRITO DEL PROPIETARIO: CONSTRUCTORA ELÉCTRICA 2000 S. A. DE C.V.

EL USO DE ESTE MATERIAL SIN AUTORIZACIÓN DEL PROPIETARIO PUEDE SER CAUSA DE UNA DEMANDA CIVIL O PENAL.

ENTREGA: _____

RECIBE: _____

☒ REVISIÓN ☐ CUANTIFICACIÓN


☐ TRAMITE ☐ CONSTRUCCIÓN[illegible]

| FECHA | FIRMA | OBSERVACIONES |
|-------|-------|---------------|
| | | |

| | | |
|--|--|--|
| | | |
| | | |

| | | |
|--|--|--|
| | | |
| | | |
| | | |

| | | |
|--|--|--|
| | | |
| | | |

| | | |
|--|--|--|
| | | |
| | | |



CONSTRUCTORA ELÉCTRICA 2000

Proyectos e Instalaciones Eléctricas.

Desde 1978

Paseo de los Adobes 907, San Juan de Uco, Zapopan, Jal. MX. 45019
anexo a Gd. Technology Park. Tel. +(33) 3777 4585 www.CE2K.mx

VILLA PLATA

SECRETARIO:

CIÓN: AV. RAMÓN CORONA ESQ, PASEO DEL

NOCHECER / SOARE II, ZAPOPAN, JALISCO.

DIAGRAMA LINIE


| | | |
|--|--|---------|
| | | ESCALA: |
|--|--|---------|

| | |
|--------|--------|
| A.E.A. | 1:150 |
| | FFCHA: |

| | |
|-----|----------|
| TÓ: | ABRIL 20 |
|-----|----------|

| | | |
|--------|-------------------------|------------------|
| A.E.A. | ING. RAÚL RAFAEL PIZANO | PLANO: CE200- |
|--------|-------------------------|------------------|

| | | |
|--|--------------------|---|
| | CÉDULA No. 6240302 | C |
|--|--------------------|---|