


VILLA PLATA / KINDER
SOARÉ

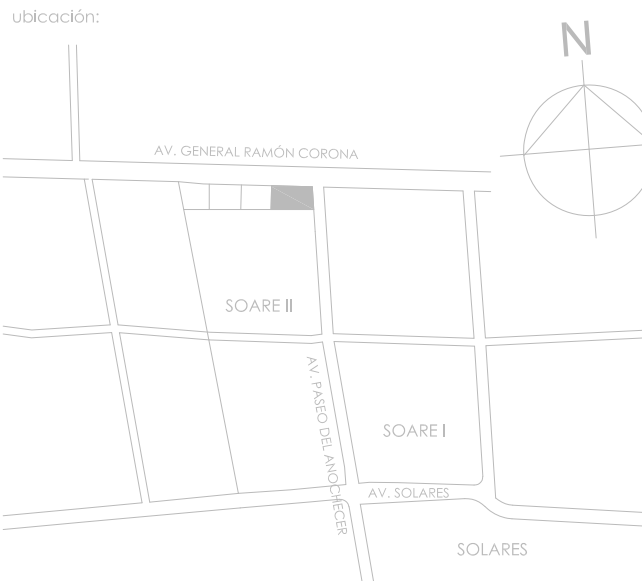

ambología:

ÁREA CONSTRUIDA SIN SÓTANO	
Nombre	Área
PLANTA BAJA	
KINDER - PLANTA BAJA	688.56 m²
VP - PLANTA BAJA	1076.68 m²
LOCALES PB	821.02 m²
VOLADO VP	53.41 m²
VOLADO KINDER	31.01 m²
PISO 1 KINDER	
LOCALES COMERCIALES PA	804.74 m²
KINDER - PISO 1	733.03 m²
VP - PISO 1	936.10 m²
PISO 2	
VP - PISO 2	711.54 m²
PISO 3	
VP - PISO 3	711.54 m²
PISO 4	
VP - PISO 4	711.54 m²
PISO 5	
VP - PISO 5	711.54 m²
AZOT. / TERRAZA	
VP AZOTEA	222.63 m²
	7813.34 m²

ÁREA CONSTRUIDA SÓTANO	
Nombre	Área
SÓTANO	3505.20 m²

ÁREA CONSTRUIDA TOTAL:
ÁREA CONSTRUIDA SIN SÓTANO: 7,813.34
ÁREA CONSTRUIDA (INC. SÓTANO): 11,318.54

ÁREA CONSTRUIDA POR USO:
ÁREA CONSTRUIDA LOCALES COMERCIALES: 1,225.76 m2
ÁREA CONSTRUIDA KINDER: 1,452.61 m2
ÁREA CONSTRUIDA VILLA PLATA: 5,134.97 m2

CANTIDAD DE ESTACIONAMENTOS: 114 CAJONES

CANTIDAD DE HABITACIONES:
61 HABITACIONES SIMPLES
18 HABITACIONES DOBLES

notas:

REVISIONES		
Nº	FECHA	DESCRIPCIÓN
0	06/05/2018	PLANO SÓTANO
1	15/10/2018	AJUSTE EJES / ÁREAS ELEVADORES / MUROS DE CONCRETO
2	01/03/2019	PLANOS PARA CONSTRUCCIÓN INICIO OBRA
3		
4		
5		
6		
7		
8		
9		
10		
11		

propietario:

ubicación: AV. RAMÓN CORONA esq. AV. PASEO DEL ANOCHECER / SOARE II ZAPOPAN, JALISCO

perfil y nº de registro:

contenido: A - ARQUITECTÓNICOS PLANTA DE AZOTEA / TERRAZA

elaboró: revisó: autorizó:

escala: 1 : 125 fecha: 01 MAR. 2019

línea: VKS-A-09

proyecto: ARQ. CAROLINA COSSARO ARQ. DIEGO STETSKAMP