

FACHADA R.
CORONA
1 / VKS-A-11

A

B

C

D

F

G

H

I

K

L

M

N

O


Q

R

S

FACHADA
POSTERIOR
1 / VKS-A-12

T

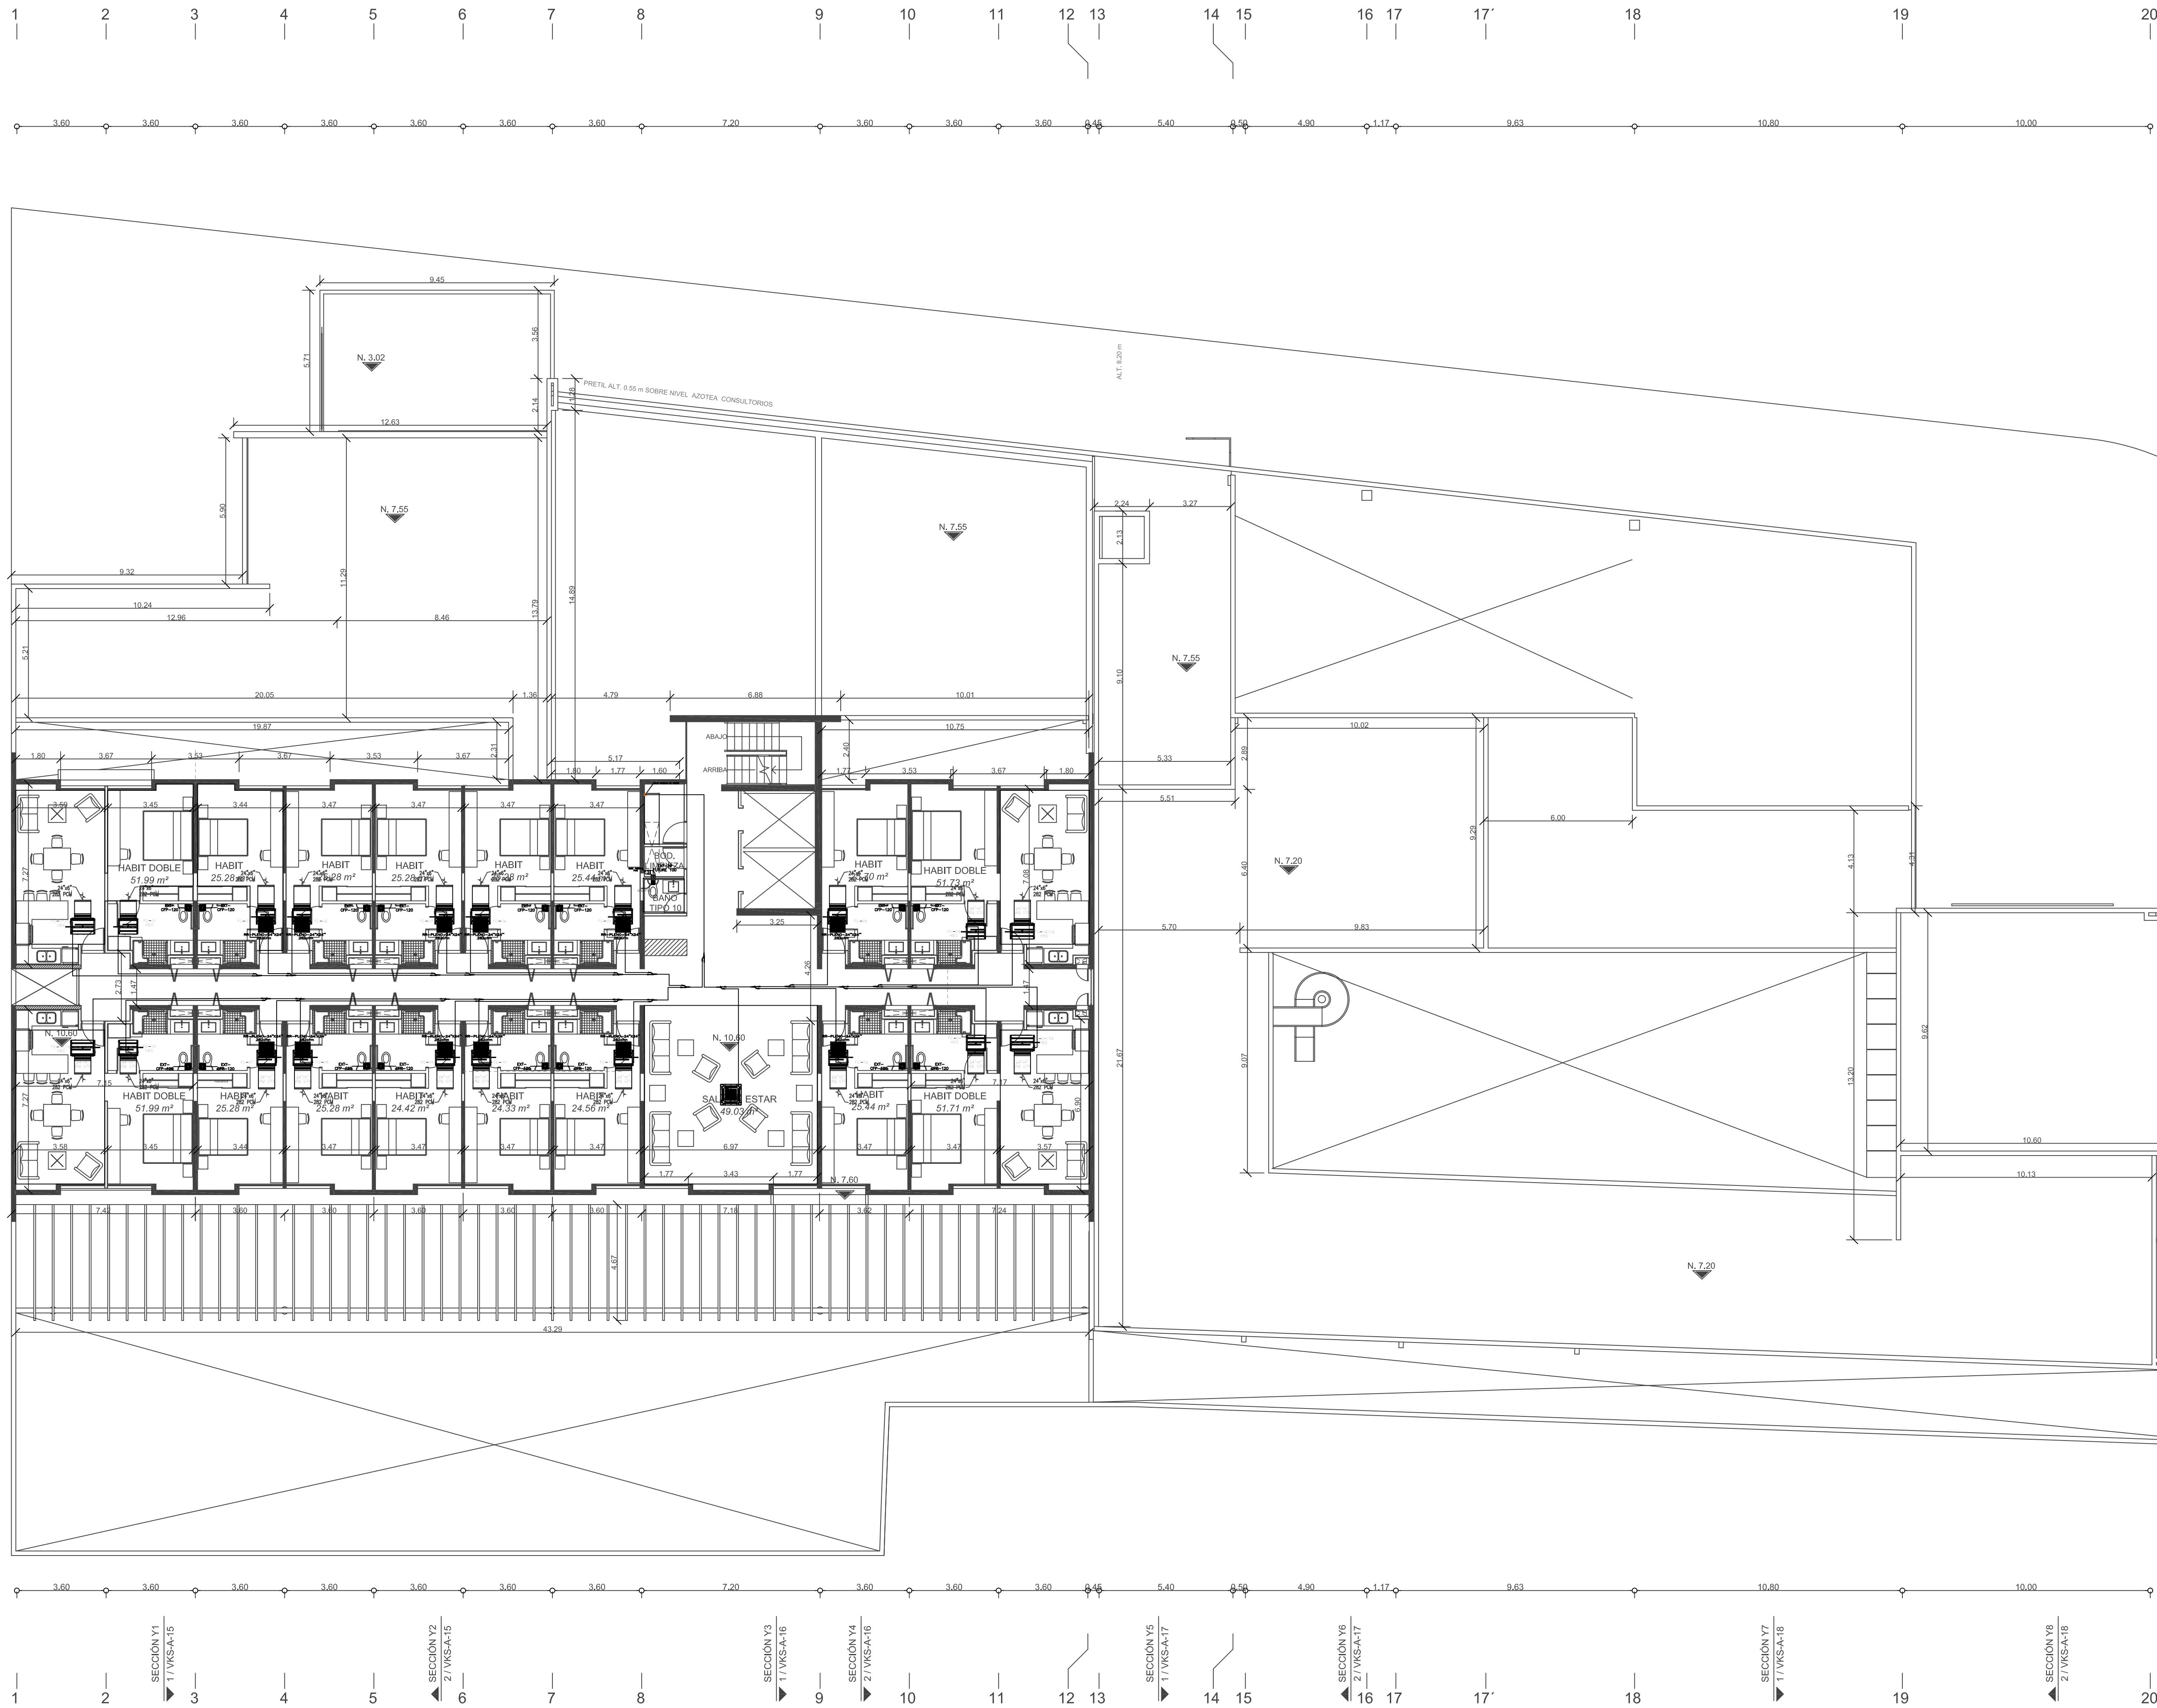

B

D

A

F

G

H

I

J

K

L

M

N

O

Q

R

P

S

T

FACHADA
POSTERIOR
2 / VKS-A-11

PLANTA PISO 3