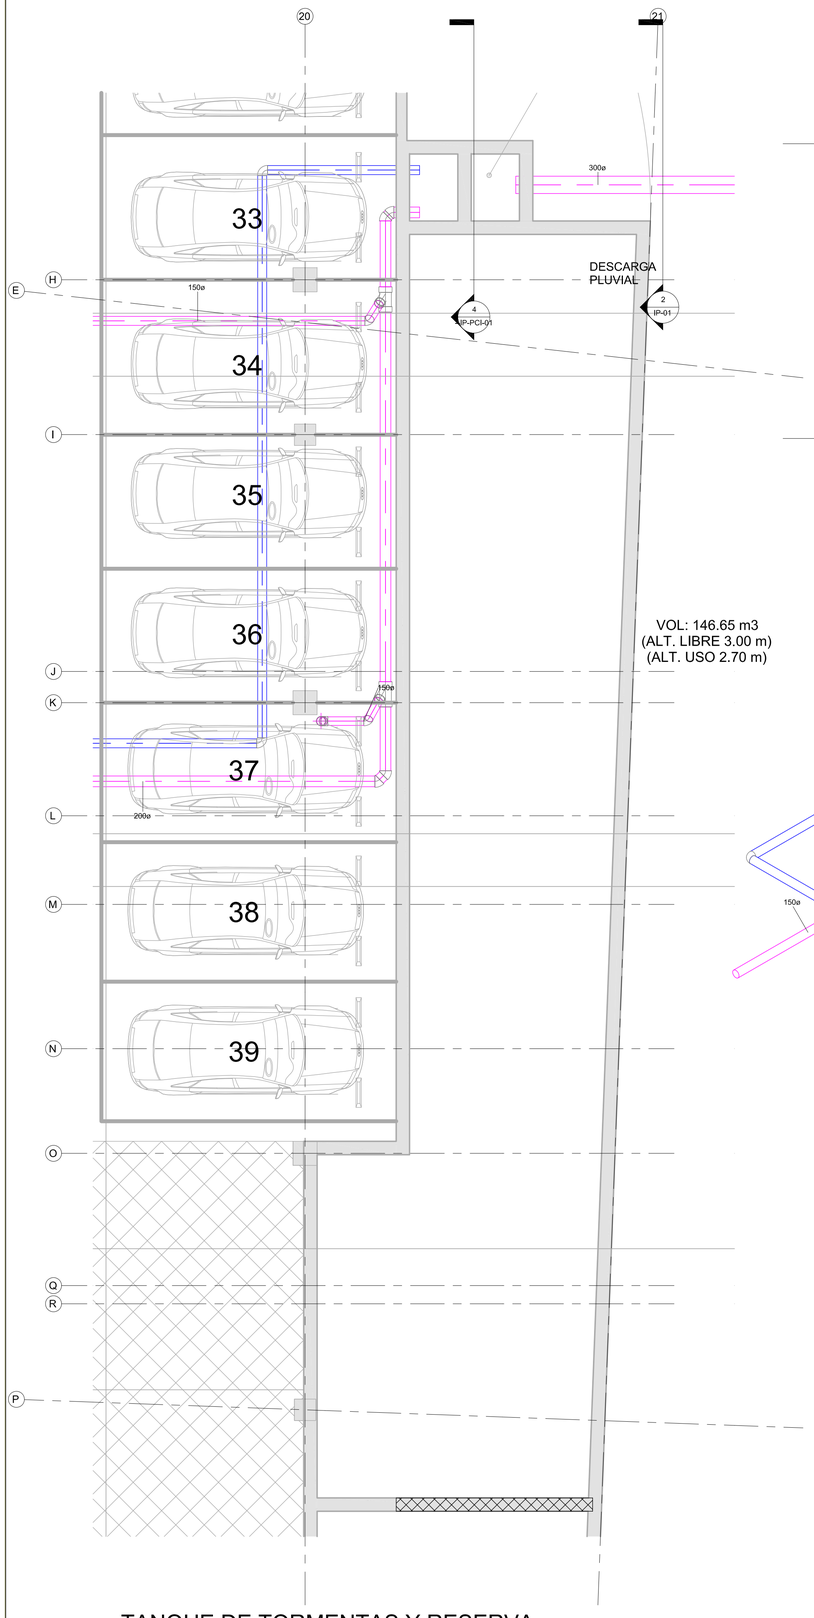

1 TANQUE DE TORMENTAS Y RESERVA CONTRA INCENDIO
1 : 50

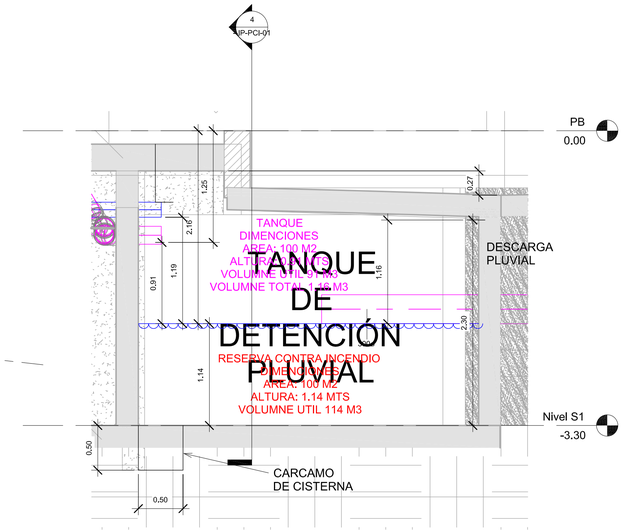

2 SECCION LATERA TANQUE DE TORMENTAS
1 : 30

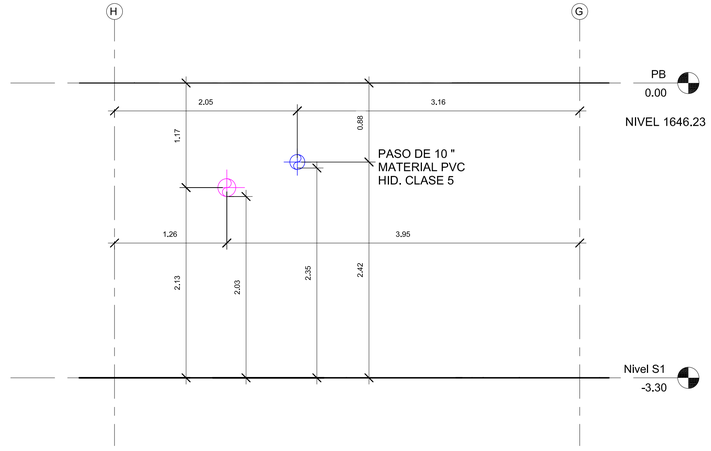

4 SECCION EN CARCAMO TANQUE DE TORMENTAS EJE 20
1 : 30

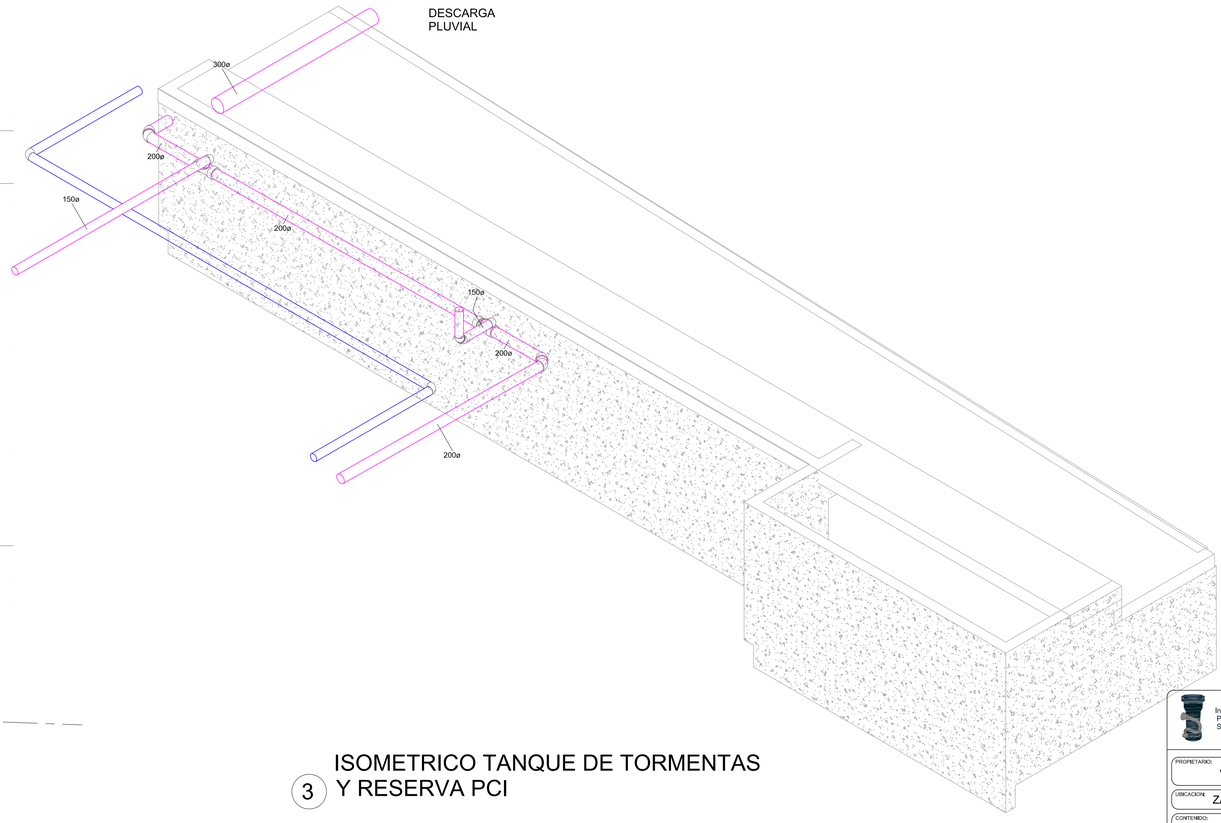

3 ISOMETRICO TANQUE DE TORMENTAS Y RESERVA PCI

VILLA PLATA / KINDER SOARÉ

ubicación:

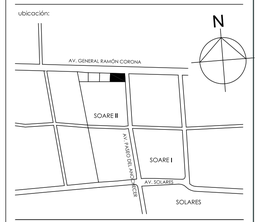

simbología:

notas:

propietario:

ubicación: AV. RAMÓN CORONA esq. AV. PASEO DEL ANOCHECER / SOARE II ZAPOPAN, JALISCO

perito y nº de registro:

contenido: INSTLACION DE TANQUE DE TORMENTAS Y RESERVA CONTRA INCENDIO

dibujó: revisó: autorizó:

escala: As indicated fecha:

lámina: --IP-PCI-01

proyecto : ARQ. CAROLINA COSSARO
ARQ. DIEGO STETSKAMP

CSARQUITECTOS
ccossaro@csarquitectos.com
dstets@csarquitectos.com
www.csarquitectos.com

Instalaciones Planificadas S.A. de C.V.
Calle San Jorge No. 362, Col. Las Juntas C.P. 45590 Tlaquepaque, Jalisco
Tel. 01 (33) 36.70.00.42 Fax. 01 (33) 36.70.67.84
e-mail: ipla@prodigy.net.mx

PROPIETARIO: VILLA PLATA

UBICACIÓN: ZAPOPAN, JALISCO

CONTENIDO: INSTLACION DE TANQUE DE TORMENTAS Y RESERVA CONTRA INCENDIO

CLAVE: --IP-PCI-01

REVISO:	DIBUJO:	PROYECTO:
ING.J.C.S.A.	ING.A.A.V.S.	ING.J.M.G.G.

FECHA:	ESCALA:	REV:
12-MAR-2019	As indicated	02