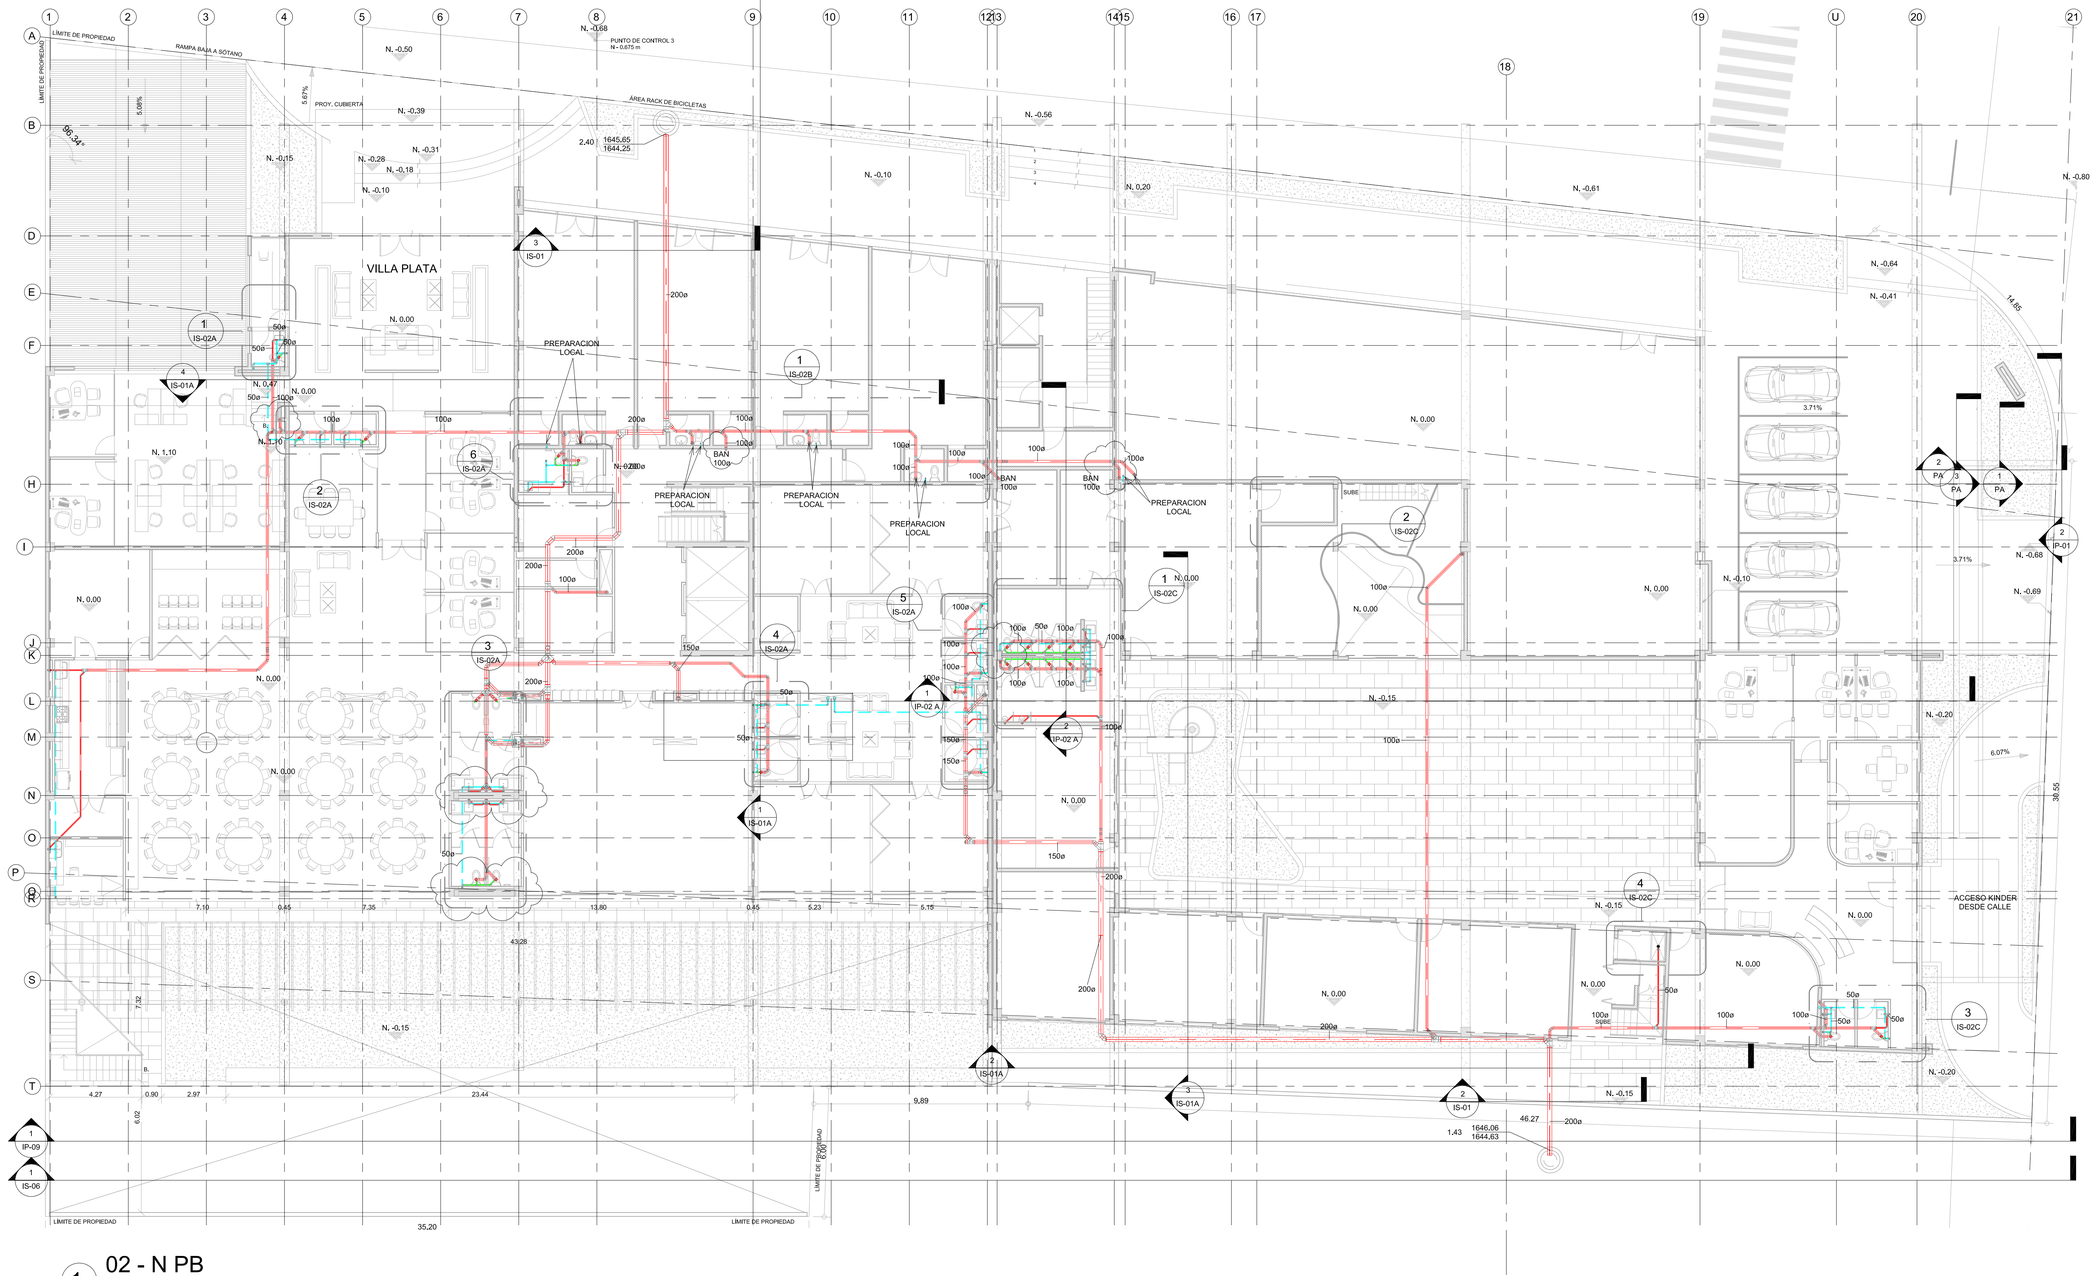

1 02 - N PB
1 : 125

VILLA PLATA / KINDER SOARÉ

ubicación:

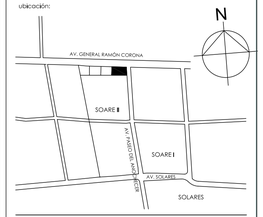

simbología:

SIMBOLOGIA

	TUBERIA DE PVC SANITARIO, TIPO NORMA PARA LINEA DE AGUAS NEGRAS, ENTERRADA Y COLGADA POR LOSA.
	TUBERIA DE PVC SANITARIO, TIPO NORMA PARA LINEA DE VENTILACION, COLGADA POR LOSA.
	TUBERIA DE PVC SANITARIO, TIPO NORMA PARA LINEA DE VENTILACION POR PISO, COLGADA POR LOSA.
	TUBERIA DE FIERRO FUNDIDO FOSA,TEP PARA DESVIOS DE BAJANTES SANITARIOS, COLGADA POR LOSA
BAN	BAJANTE DE AGUAS NEGRAS
SCV	SUBE COLUMNA DE VENTILACION
	VALVULA COMPUERTA
	VALVULA CHECK
	YEE
	CODO 45°
	REGISTRO SANITARIO
0.59	60.20 / 60.61 DIFERENCIA NIVEL DE TAPA ARRASTRE
T.R.	TAPON REGISTRO EN PISO
T.R.	TAPON REGISTRO POR PLAFON
	COLADERA FOSA MOD. INDICADO

NOTA : TUBERIA EN PVC HIDRAULICO CLASE 5 DIAMETROS MAYORES A 200ø
NOTA : TODOS LOS DIAMETROS SON EN MILIMETROS

notas:

propietario:

ubicación: AV. RAMÓN CORONA esq. AV. PASEO DEL ANOCHECER / SOARE II ZAPOPAN, JALISCO

perito y nº de registro:

contenido: INSTALACION SANITARIA PLANTA BAJA

dibujó: revisó: autorizó:

escala: 1 : 125 fecha:

lámina: IS-02

proyecto : ARQ. CAROLINA COSSARO
ARQ. DIEGO STETSKAMP

Instalaciones Planificadas S.A. de C.V.
Calle San Jorge No. 362, Col. Las Juntas
C.P. 45590 Tlaquepaque, Jalisco
Tel. 01 (33) 36,70,00,42 Fax. 01 (33) 36,70,67,54,
e-mail: ipfab@prodigy.net.mx

PROPIETARIO: VILLA PLATA		
UBICACION: ZAPOPAN, JALISCO		
CONTENIDO: INSTALACION SANITARIA PLANTA BAJA		CLAVE: IS-02
REVISO: ING.J.C.S.A.	DIBUJO: ING.A.A.V.S.	PROYECTO: ING.J.M.G.G.
FECHA: 12-MAR-2019	ESCALA: 1 : 125	REV: 02

CSARQUITECTOS
ccossaro@csarquitectos.com
dstets@csarquitectos.com
www.csarquitectos.com